

NOVO CLIENTE

AS BUILT

ADEQUAÇÃO

**INFORMAÇÕES DO CLIENTE (LEVANTAMENTO EM CAMPO)**

RAZÃO SOCIAL: PERFILVILLE INDUSTRIA E COMERCIO DE FERROS LTDA

ENDEREÇO: RUA ADOLAR KASULKE

Nº: 405

CIDADE: ARAQUARI

BAIRRO: ACARAI

CEP: 89245000

Nº PROJETO: 03.0245.15107447.01-GE

BASE INSTALADA: 15107447.01

Normas Aplicáveis:	x	NBR13523	x	NBR15526		NBR15358		NBR 14024
--------------------	---	----------	---	----------	--	----------	--	-----------

Outras normas:						Data da Visita	17/09/2024
----------------	--	--	--	--	--	----------------	------------

**Descritivo da central de gás (Levantamento em campo):**

Em visita verificamos que o cliente realocou a central para um ponto onde o abastecimento ocorra sem que a mangueira passe por dentro da edificação, no distanciamento adequado de portas, janelas, equipamentos elétricos. Foi o cliente que desmontou a central e remontou no novo local. Necessário realizar teste de estanqueidade na rede primária coletor e rede conectada. O teste pode ser realizado todos os dias após 16:00 ou sexta-feira o dia todo.


**Fotos amplas da central de gás + adequações (Mínimo 2 fotos + adequações):**



Nome Projetista: SERGIO FELIPE

Nome Cliente: DILÇO CARVALHO

Tel.:

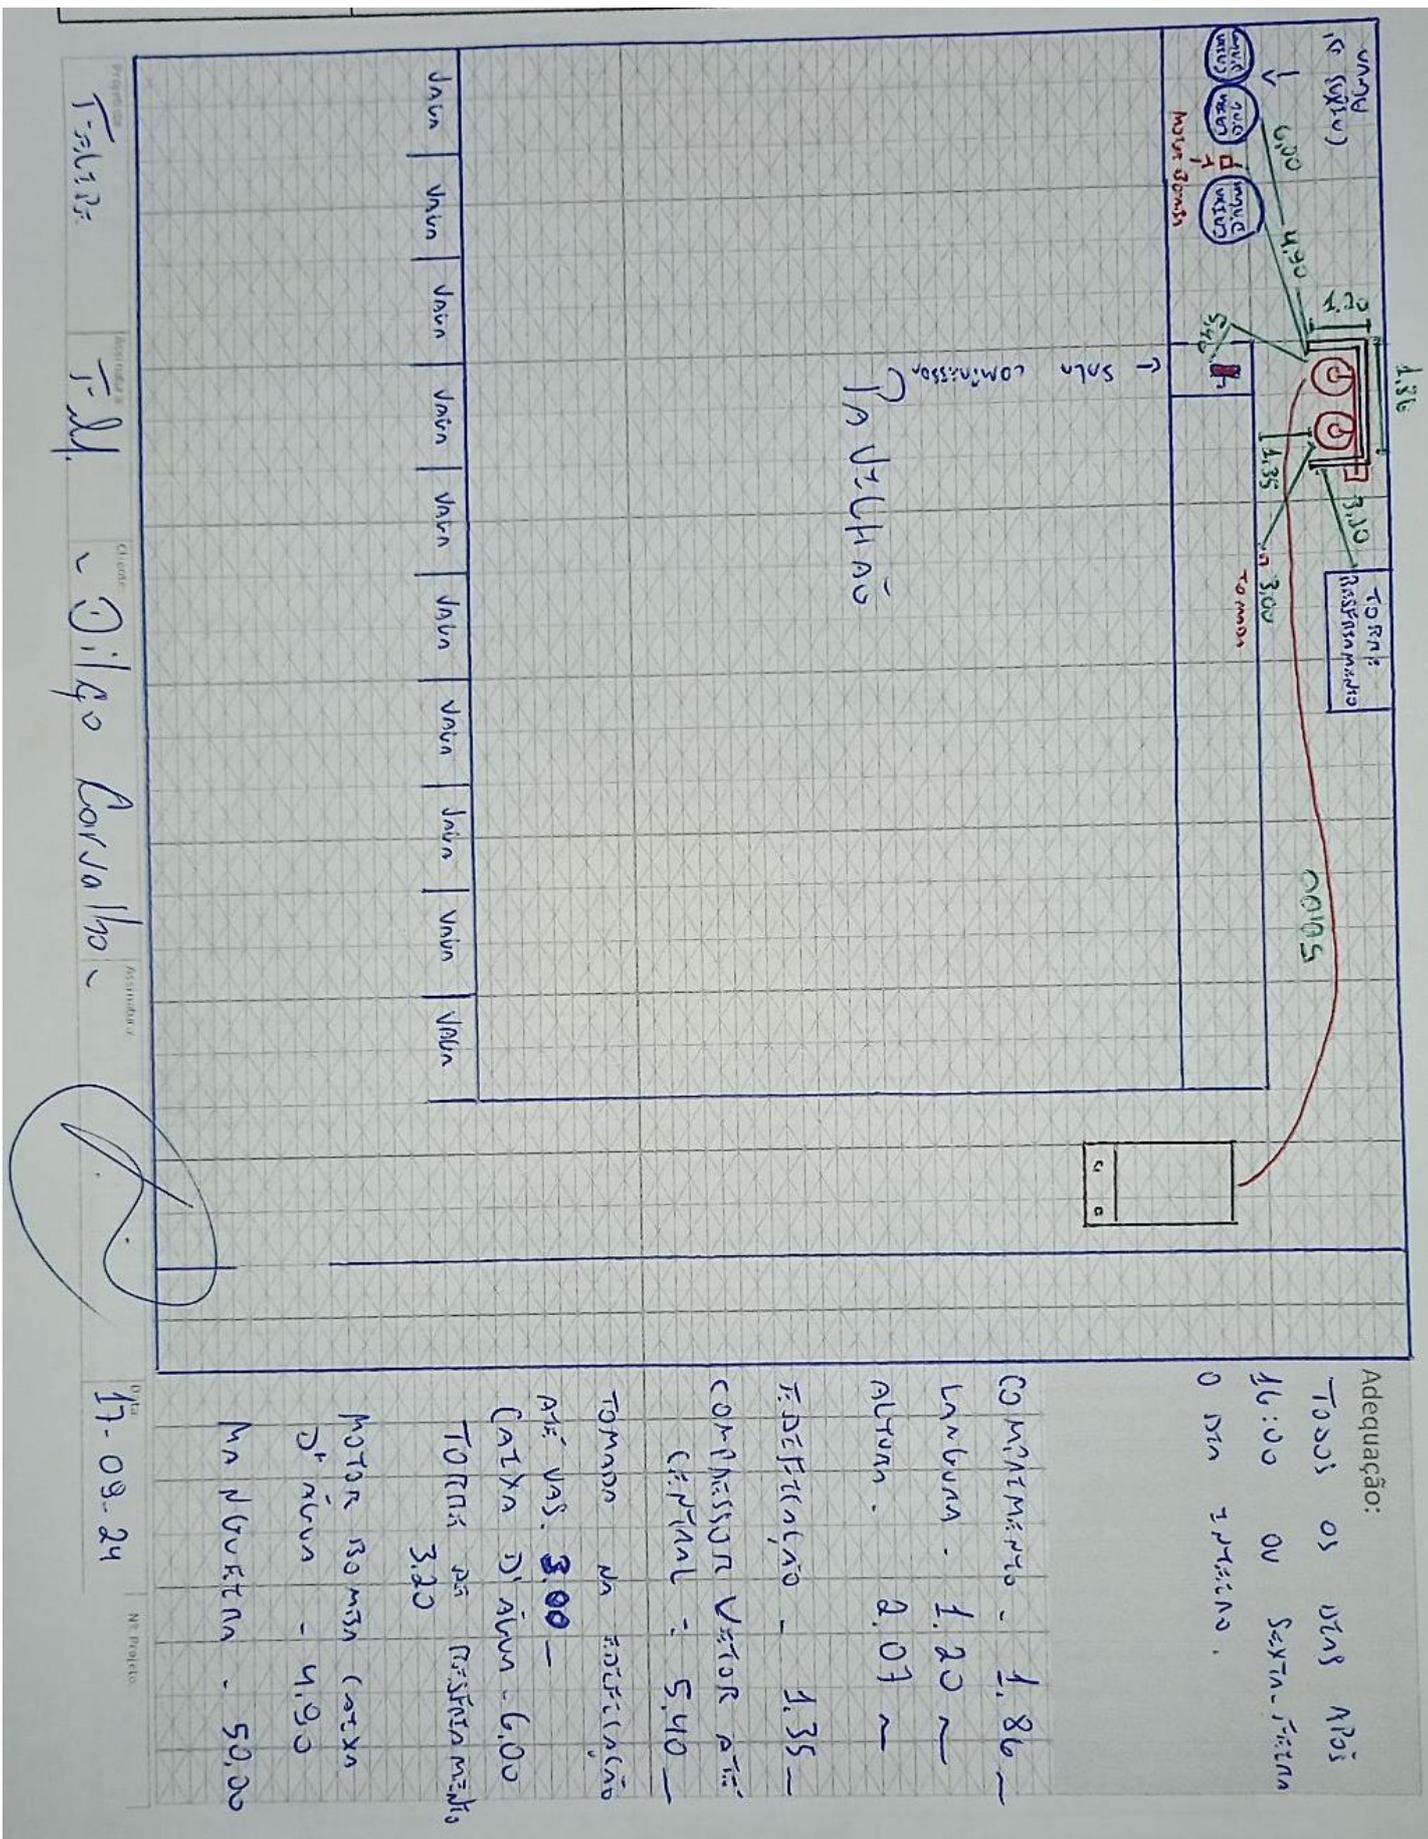

Adequação:  
 TUBOS OS DIAS APÓS  
 16:00 OU Sexta-Feira  
 0 DIA ÚTIL.

COMPRIMENTO - 1.86  
 LANBUNA - 1.20  
 ALTURA - 2.07  
 REDEFINIÇÃO - 1.35  


Projetista:	
Assinatura:	
Cliente:	
Assinatura:	
Data:	
Nº Projeto:	

**Adequação:**

## LISTA DE MATERIAIS DA OBRA

CÓD. ORACLE	DESCRIÇÃO	UNIDADE	QTDE.
2300100	COTOVELO ACO 90GR 300LBS NPT 3 4POL FCX 0033	UN	1
2400021	NIPLE REDUC LATAO 3 4POL NPT X 1 2POL NPT	UN	2
2300559	UNIÃO 3/4" NPT 150 PR	UN	1
2300037	NIPLE DUPLO ACO 3 4POL NPT 300LBS	UN	2
7300012	VALVULA DE ESFERA MONOBLOCO 3/4POL NPT 300LBS	UN	1
2300251	TEE REDUC ACO GALVANIZADO 3/4POL X 1/2POL NPT 150LBS	UN	1
2200195	PLUG FERRO MALEAV. 1/2 NPT	UN	1
5300327	CAIXA DE PROTECAO DA VALVULA DE CORTE GERAL DE ABASTECIMENTO	UN	1
1800006	COLETOR DE GLP EM TUBO DE ACO CARBONO SCH 40 MODULO II SIMPLES CILINDRO 190KG FTM 9007 FTM 9007	UN	1
6800015	TUBO 3/4 S/ COST	MT	1
2300178	TAMPAO (CAP) FERRO MALEAVEL NPT 300LBS 3/4POL	UN	1
7300014	VALVULA DE ESFERA TRIPARTIDA 3/4POL NPT 300LBS PP	UN	1
7400019	VALVULA DE RETENCAO LATAO P COLETOR 1/2POL X 7/16POL NPT	UN	2
3200037	PIG TAIL DE COBRE 1 4POL COMPR 800MM (P45P90B190)	UN	2
5300213	SUPORTE PARA COLETOR TIPO PAREDE	UN	2
5200027	BUCHA NYLON 10 C PARAFUSO	UN	8
4900037	FITA TEFLON 3/4	UN	1
Nº DE PROJETO:	03.0245.15107447.01-GE	ASSINATURA DO PROJETISTA:	