

NOVO CLIENTE

AS BUILT

ADEQUAÇÃO

INFORMAÇÕES DO CLIENTE (LEVANTAMENTO EM CAMPO)

RAZÃO SOCIAL: RESTAURANTE VITORINO LAGES LTDA ME

ENDEREÇO: RUA LUIZ GONZAGA PROENCA

Nº: 445

CIDADE: LAGES

BAIRRO: UNIVERSITARIO

CEP: 88511120

Nº PROJETO: 03.0246.2409256578.01-GE

BASE INSTALADA: 2409256578.01

Normas Aplicáveis:	x	NBR13523	x	NBR15526		NBR15358		NBR 14024
--------------------	---	----------	---	----------	--	----------	--	-----------

Outras normas:						Data da Visita	27/09/2024
----------------	--	--	--	--	--	----------------	------------


Descritivo da central de gás (Levantamento em campo):

Indicado lacrar janela do banheiro para atender o distanciamento de 3,0m do vasilhame.

Fotos amplas da central de gás + adequações (Mínimo 2 fotos + adequações):




Central 2 B-190

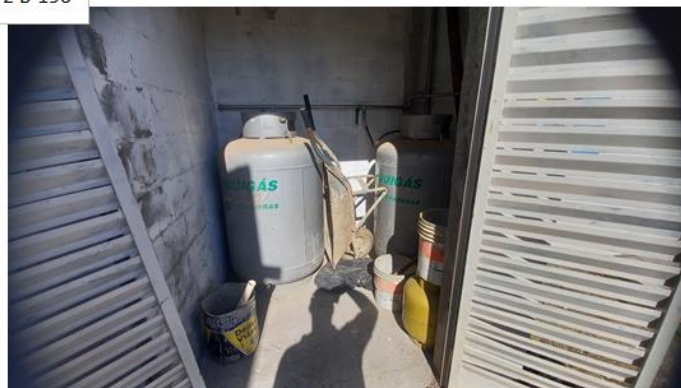

Nome Projetista: SERGIO FELIPE

Nome Cliente: VALDIR

Tel.:

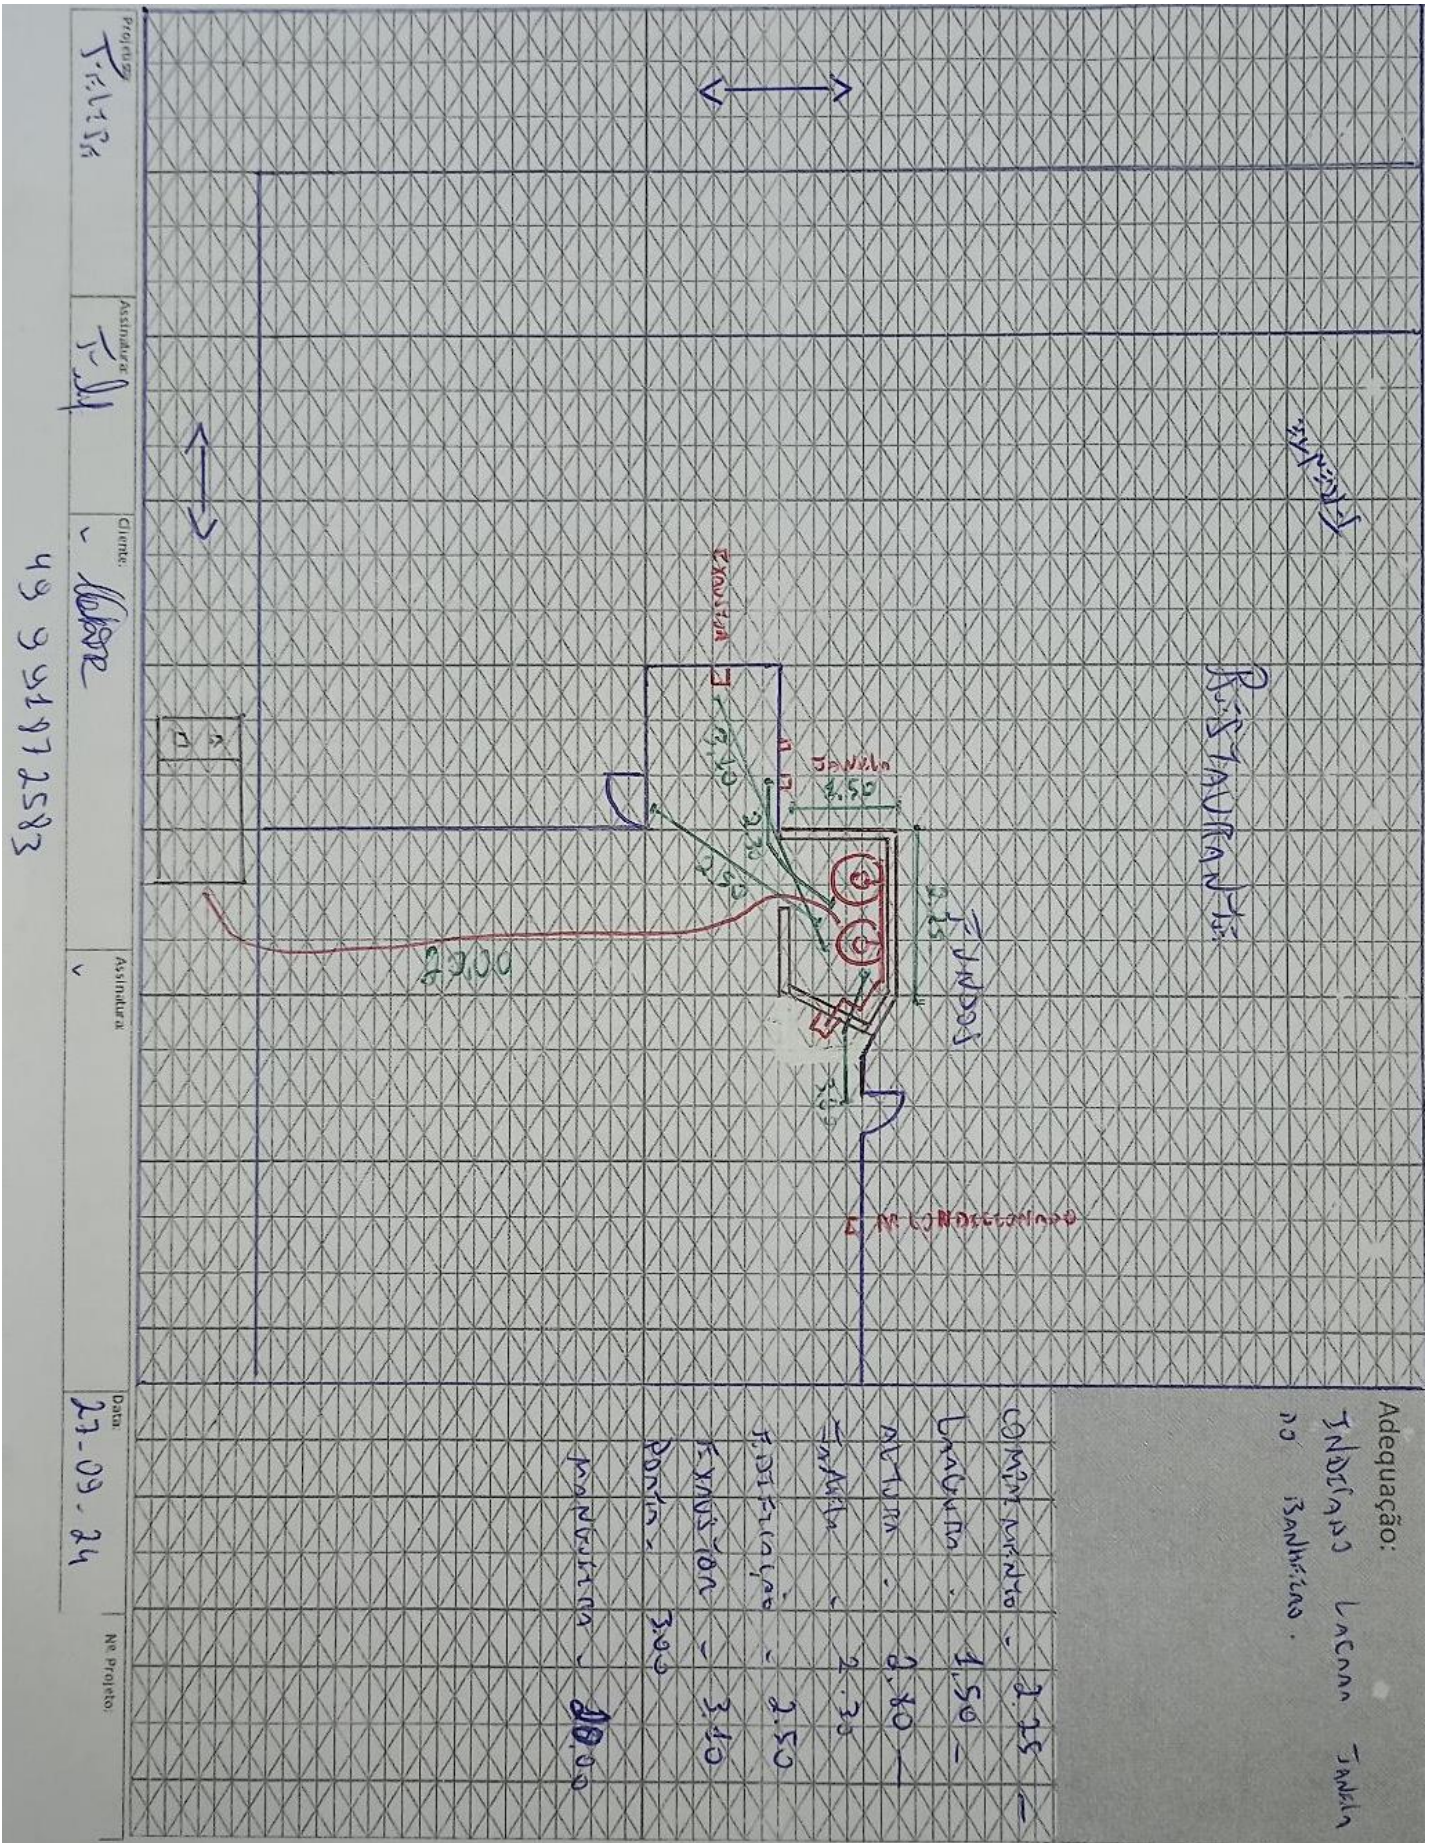

Adequação:
Instalar Laca e Forno
no Banheiro.

- COMIN. JARDIM - 2.25 -
- LARGURA - 1.50 -
- ALTURA - 2.80 -
- Fritadeira - 2.30 -
- Fritadeira - 2.50 -
- Forno - 3.40 -
- Profundidade - 3.00 -
- profundidade - 2.00 -

Data
23-09-24

Nº Projeto

Projetista:	
Assinatura:	
Cliente:	
Assinatura:	
Data:	
Nº Projeto:	

Adequação:

LISTA DE MATERIAIS DA OBRA

CÓD. ORACLE	DESCRIÇÃO	UNIDADE	QTDE.
2300100	COTOVELO ACO 90GR 300LBS NPT 3 4POL FCX 0033	UN	4
2400021	NIPLE REDUC LATAO 3 4POL NPT X 1 2POL NPT	UN	2
2300559	UNIÃO 3/4" NPT 150 PR	UN	1
2300037	NIPLE DUPLO ACO 3 4POL NPT 300LBS	UN	4
7300012	VALVULA DE ESFERA MONOBLOCO 3/4POL NPT 300LBS	UN	1
2300251	TEE REDUC ACO GALVANIZADO 3/4POL X 1/2POL NPT 150LBS	UN	1
2200195	PLUG FERRO MALEAV. 1/2 NPT	UN	1
5300327	CAIXA DE PROTECAO DA VALVULA DE CORTE GERAL DE ABASTECIMENTO	UN	1
1800006	COLETOR DE GLP EM TUBO DE ACO CARBONO SCH 40 MODULO II SIMPLES CILINDRO 190KG FTM 9007 FTM 9007	UN	1
6800015	TUBO 3/4 S/ COST	MT	3
2300178	TAMPAO (CAP) FERRO MALEAVEL NPT 300LBS 3/4POL	UN	1
7300014	VALVULA DE ESFERA TRIPARTIDA 3/4POL NPT 300LBS PP	UN	1
7400019	VALVULA DE RETENCAO LATAO P COLETOR 1/2POL X 7/16POL NPT	UN	2
3200037	PIG TAIL DE COBRE 1 4POL COMPR 800MM (P45P90B190)	UN	2
5300213	SUPORTE PARA COLETOR TIPO PAREDE	UN	3
5200027	BUCHA NYLON 10 C PARAFUSO	UN	14
4900037	FITA TEFLON 3/4	UN	2
Nº DE PROJETO:	03.0246.2409256578.01-GE	ASSINATURA DO PROJETISTA:	SERGIO FELIPE