

NOVO CLIENTE

AS BUILT

ADEQUAÇÃO

INFORMAÇÕES DO CLIENTE (LEVANTAMENTO EM CAMPO)

RAZÃO SOCIAL: RESTAURANTE VO JOAO LTDA ME

ENDEREÇO: RODOVIA BR 282

Nº: 411

CIDADE: CATANDUVAS

BAIRRO: CENTRO

CEP: 89670000

Nº PROJETO: 03.0246.2408254302.01-GE

BASE INSTALADA: 2408254302.01

Normas Aplicáveis: NBR13523 NBR15526 NBR15358 NBR 14024

Outras normas: Data da Visita: 03/09/2024

Descritivo da central de gás (Levantamento em campo):

Foi realizado visita de projeto e verificado que o cliente usa P45 , a central possui muitos materiais dentro da central vai ser necessário realizar a remoção dos material e também fazer uma rede de 6 mts para a interligação com a rede do cliente.

Fotos amplas da central de gás + adequações (Mínimo 2 fotos + adequações):




Central 1 B-190



Nome Projetista: FLAVIO

Nome Cliente: CLOVIS

Tel.:

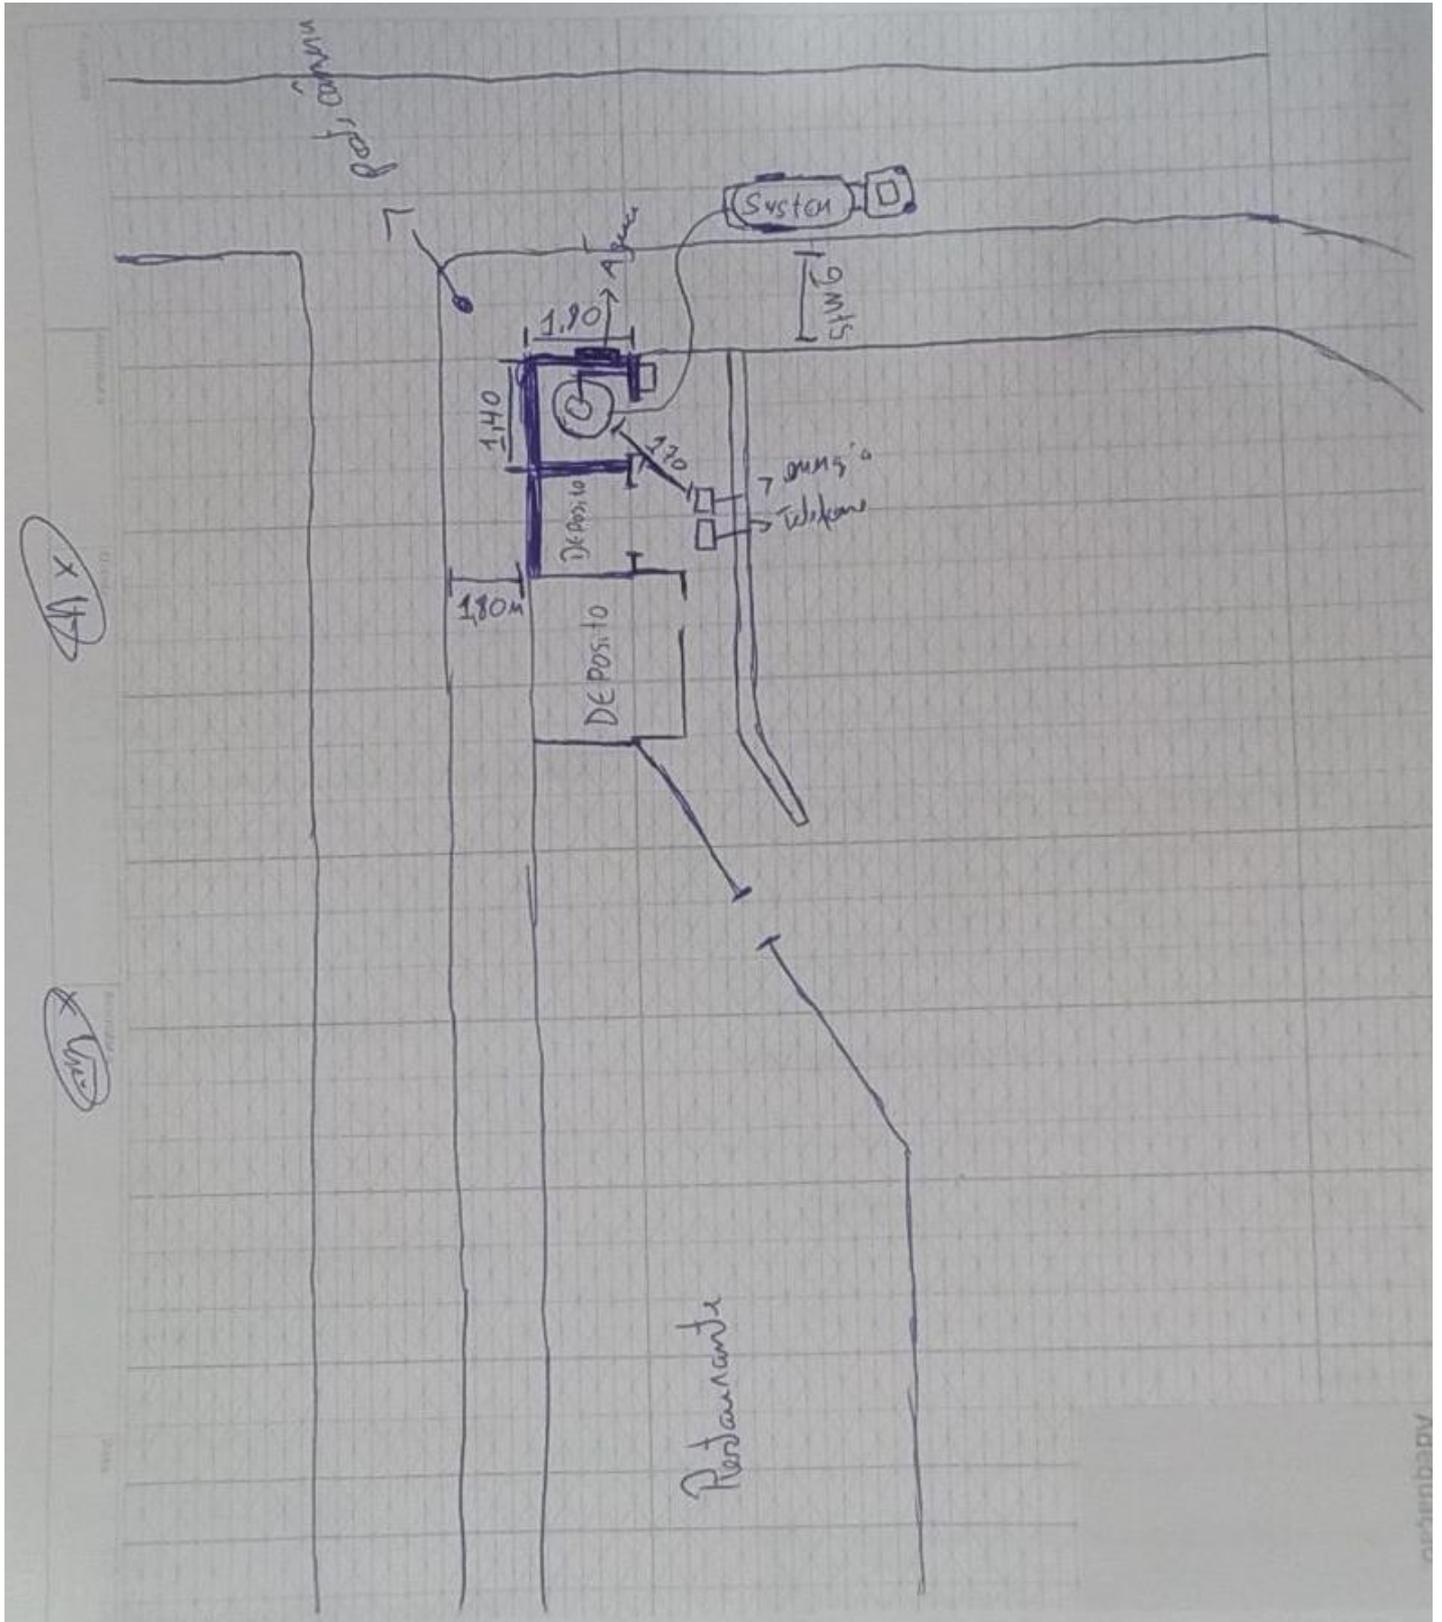

Projetista:	
Assinatura:	
Cliente:	
Assinatura:	
Data:	
Nº Projeto:	

Adequação:

LISTA DE MATERIAIS DA OBRA

CÓD. ORACLE	DESCRIÇÃO	UNIDADE	QTDE.
2300100	COTOVELO ACO 90GR 300LBS NPT 3 4POL FCX 0033	UN	2
2400021	NIPLE REDUC LATAO 3 4POL NPT X 1 2POL NPT	UN	2
2300559	UNIÃO 3/4" NPT 150 PR	UN	1
2300037	NIPLE DUPLO ACO 3 4POL NPT 300LBS	UN	3
7300012	VALVULA DE ESFERA MONOBLOCO 3/4POL NPT 300LBS	UN	1
2300251	TEE REDUC ACO GALVANIZADO 3/4POL X 1/2POL NPT 150LBS	UN	1
2200195	PLUG FERRO MALEAV. 1/2 NPT	UN	1
5300327	CAIXA DE PROTECAO DA VALVULA DE CORTE GERAL DE ABASTECIMENTO	UN	1
2200092	BUCHA REDUC 3/4" X 1/2"	UN	1
2300086	UNIAO ACO COM ASSENTO BRONZE 3 4POL NPT 300LBS	UN	1
2300007	LUVA DE ACO CARBONO 300LBS NPT 3 4POL	UN	1
6800015	TUBO 3/4 S/ COST	MT	1
7300014	VALVULA DE ESFERA TRIPARTIDA 3/4POL NPT 300LBS PP	UN	1
7400019	VALVULA DE RETENCAO LATAO P COLETOR 1/2POL X 7/16POL NPT	UN	1
3200037	PIG TAIL DE COBRE 1 4POL COMPR 800MM (P45P90B190)	UN	1
5300213	SUPORTE PARA COLETOR TIPO PAREDE	UN	7
5200027	BUCHA NYLON 10 C PARAFUSO	UN	8
4900037	FITA TEFLON 3/4	UN	4
2300054	TEE ACO GALVANIZADO 3/4POL NPT 150LBS	UN	6
2300194	COTOVELO ACO GALVANIZADO 90GR 150 LBS NPT 3 4 POL FME 0009	UN	6
Nº DE PROJETO:	03.0246.2408254302.01-GE	ASSINATURA DO PROJETISTA:	