

NOVO CLIENTE

AS BUILT

ADEQUAÇÃO

**INFORMAÇÕES DO CLIENTE (LEVANTAMENTO EM CAMPO)**

RAZÃO SOCIAL: ROGGA SA CONSTRUTORA E INCORPORADORA

ENDEREÇO: R JOAO JOSE PEREIRA

Nº: 389

CIDADE: BARRA VELHA

BAIRRO: ITAJUBA

CEP: 88390000

Nº PROJETO: 03.0245.2406247639.01-GE


BASE INSTALADA: 2406247639.01

Normas Aplicáveis:	<input checked="" type="checkbox"/> NBR13523	<input checked="" type="checkbox"/> NBR15526	<input type="checkbox"/> NBR15358	<input type="checkbox"/> NBR 14024
Outras normas:	Data da Visita			17/09/2024


**Descritivo da central de gás (Levantamento em campo):**

Central vai ser concluída até dia 15/10/2024. Foi indicado ao cliente atender o distanciamento de 3 M da vaga de garagem até a central e instalar balizador.

**Fotos amplas da central de gás + adequações (Mínimo 2 fotos + adequações):**

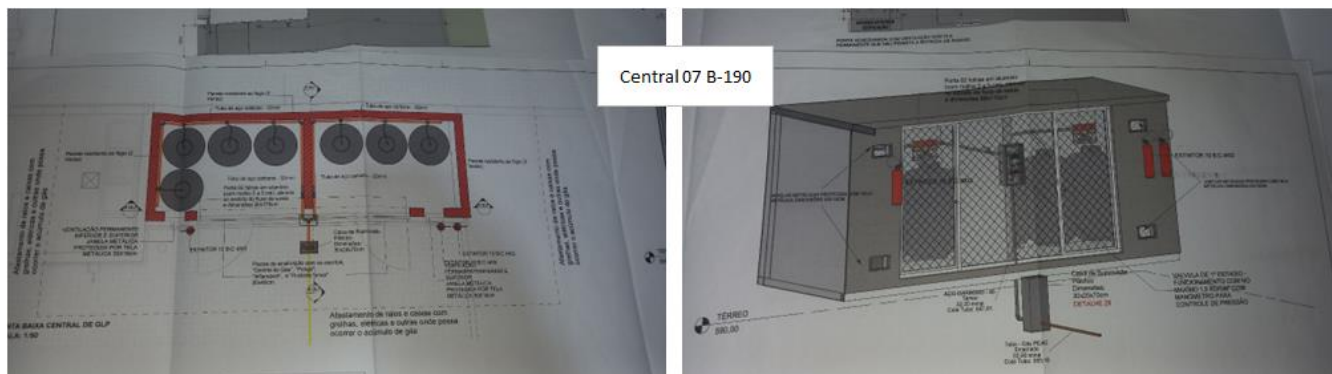

Nome Projetista: SERGIO FELIPE	Nome Cliente: MARLON	Tel.:
--------------------------------	----------------------	-------

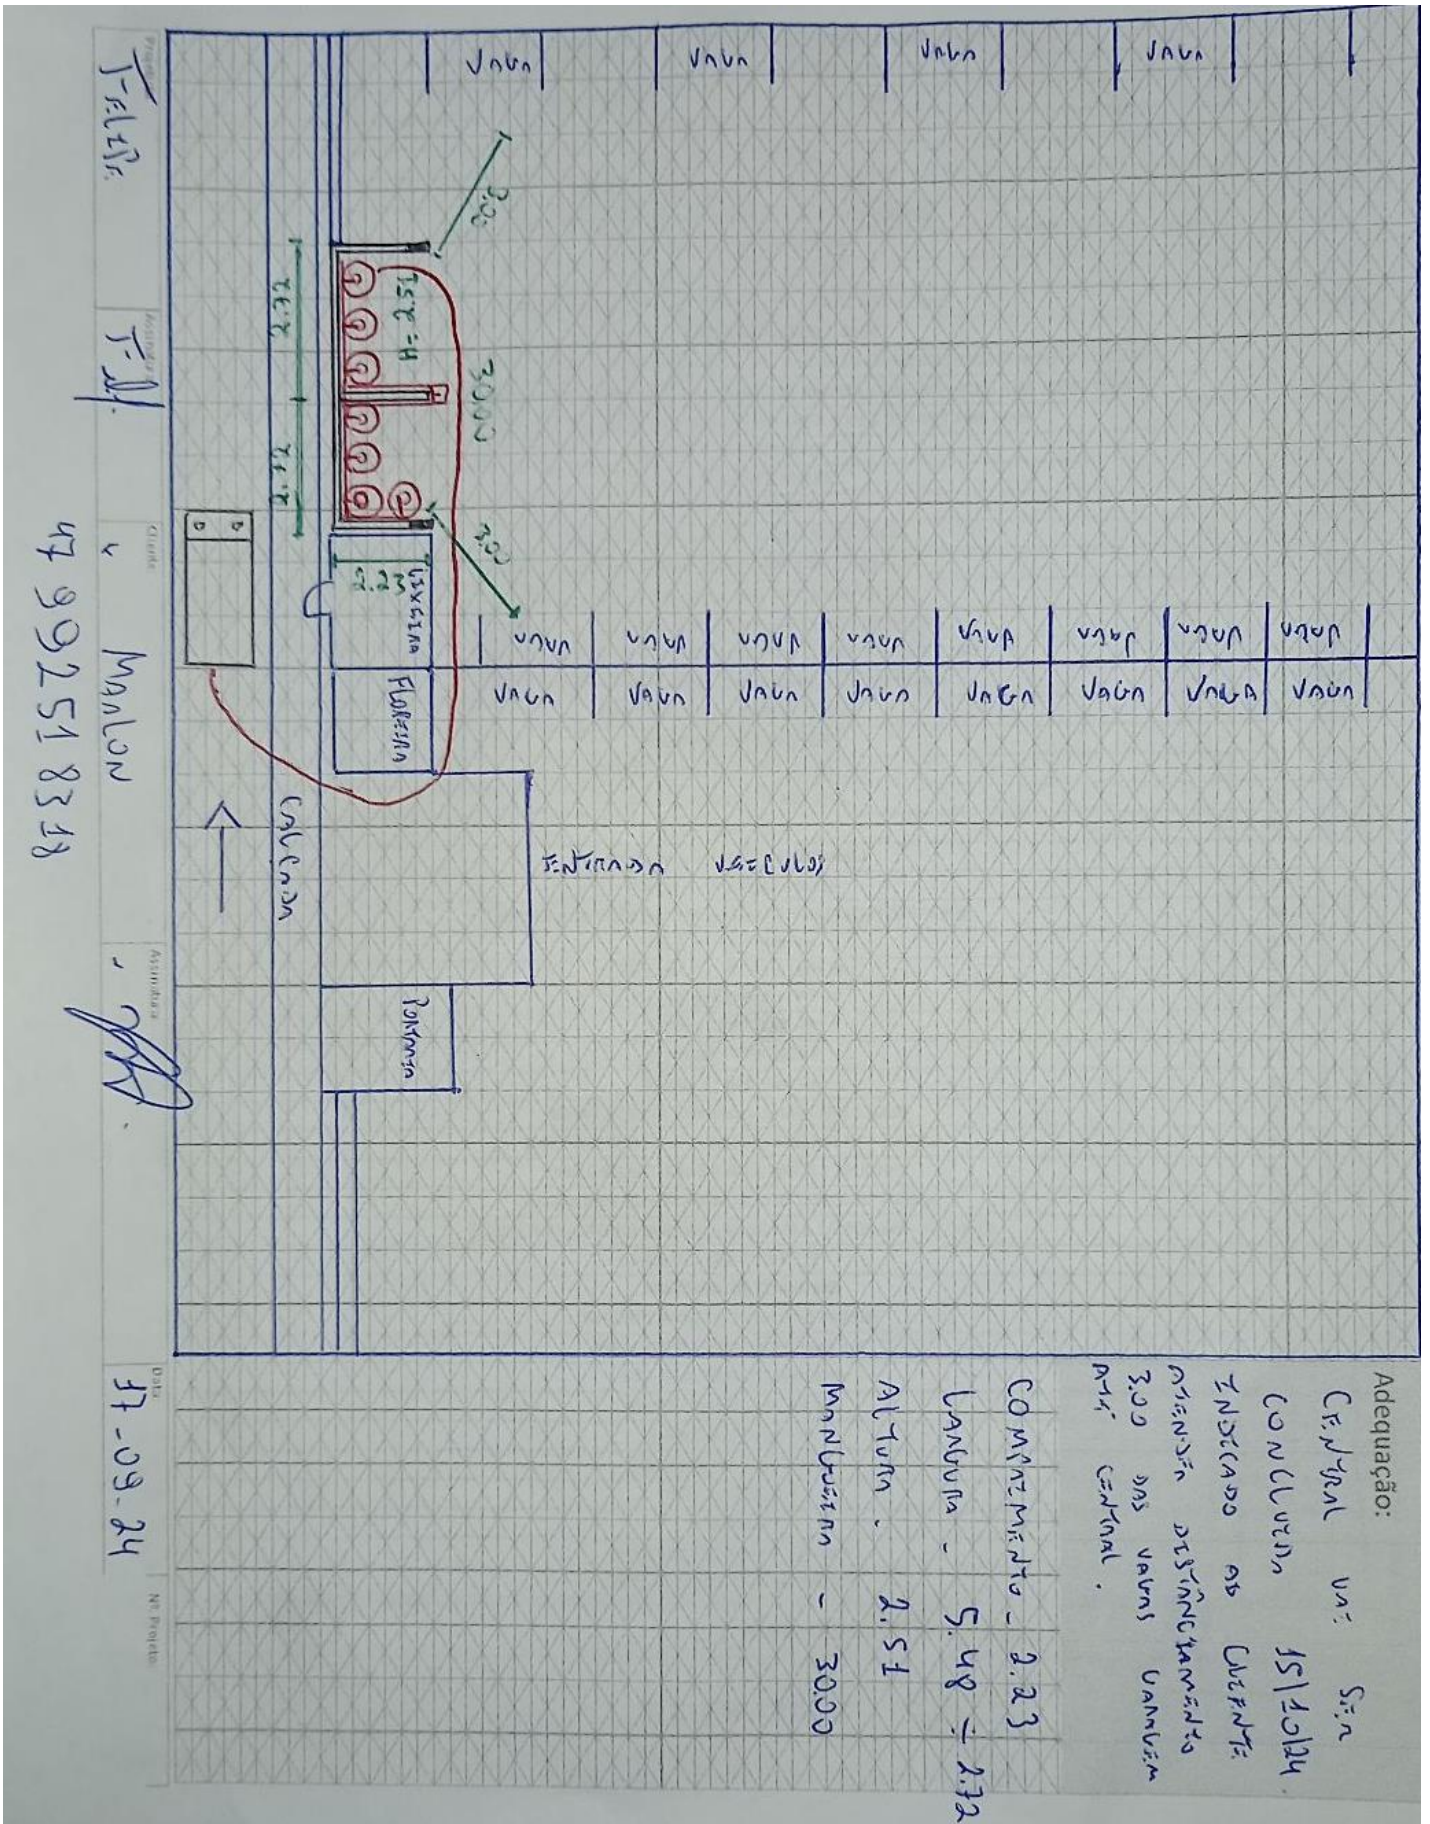

 Cliente: Manlon  
 Nº Projeto: 47 992518348

Assinatura: [Signature]  
 Data: 17-09-24

Adequação:  
 Central UN: Sim  
 CONCLUSÃO: 15/10/24  

COMPLEMENTO - 2.23  
 LARGURA - 5.48 ÷ 2.72  
 ALTURA - 2.51  

Projetista:	
Assinatura:	
Cliente:	
Assinatura:	
Data:	
Nº Projeto:	

Adequação:

## LISTA DE MATERIAIS DA OBRA

CÓD. ORACLE	DESCRIÇÃO	UNIDADE	QTDE.
2300100	COTOVELO ACO 90GR 300LBS NPT 3 4POL FCX 0033	UN	7
2400021	NIPLE REDUC LATAO 3 4POL NPT X 1 2POL NPT	UN	2
2300559	UNIÃO 3/4" NPT 150 PR	UN	1
2300037	NIPLE DUPLO ACO 3 4POL NPT 300LBS	UN	4
7300012	VALVULA DE ESFERA MONOBLOCO 3/4POL NPT 300LBS	UN	1
2300251	TEE REDUC ACO GALVANIZADO 3/4POL X 1/2POL NPT 150LBS	UN	1
2200195	PLUG FERRO MALEAV. 1/2 NPT	UN	1
5300327	CAIXA DE PROTECAO DA VALVULA DE CORTE GERAL DE ABASTECIMENTO	UN	1
1800006	COLETOR DE GLP EM TUBO DE ACO CARBONO SCH 40 MODULO II SIMPLES CILINDRO 190KG FTM 9007 FTM 9007	UN	
1800011	COLETOR DE GLP EM TUBO DE ACO CARBONO SCH 40 MODULO III SIMPLES CILINDRO 190KG FTM 9008 FTM 9007	UN	2
2200092	BUCHA REDUC 3/4" X 1/2"	UN	
2300086	UNIAO ACO COM ASSENTO BRONZE 3 4POL NPT 300LBS	UN	1
2300061	TEE ACO 3 4POL NPT 300LBS	UN	1
2300007	LUVA DE ACO CARBONO 300LBS NPT 3 4POL	UN	2
6800015	TUBO 3/4 S/ COST	MT	7
2300178	TAMPAO (CAP) FERRO MALEAVEL NPT 300LBS 3/4POL	UN	1
7300014	VALVULA DE ESFERA TRIPARTIDA 3/4POL NPT 300LBS PP	UN	2
7400019	VALVULA DE RETENCAO LATAO P COLETOR 1/2POL X 7/16POL NPT	UN	7
3200037	PIG TAIL DE COBRE 1 4POL COMPR 800MM (P45P90B190)	UN	7
5300213	SUPORTE PARA COLETOR TIPO PAREDE	UN	6
5200027	BUCHA NYLON 10 C PARAFUSO	UN	18
4900037	FITA TEFLON 3/4	UN	5
N° DE PROJETO: 03.0245.2406247639.01-GE		ASSINATURA DO PROJETISTA:	