

NOVO CLIENTE

AS BUILT

ADEQUAÇÃO

INFORMAÇÕES DO CLIENTE (LEVANTAMENTO EM CAMPO)

RAZÃO SOCIAL: ROGGA S/A CONSTRUTORA E INCORPORADORA PANTAI HOME CLUB

ENDEREÇO: AV NEREU RAMOS

Nº: 2970

CIDADE: BALNEARIO PICARRAS

BAIRRO: ITACOLOMI

CEP: 88380000

Nº PROJETO: 03.0245.2407251199.01-GE


BASE INSTALADA: 2407251199.01

Normas Aplicáveis:	<input checked="" type="checkbox"/>	NBR13523	<input checked="" type="checkbox"/>	NBR15526		NBR15358		NBR 14024
Outras normas:						Data da Visita	17/09/2024	

Descritivo da central de gás (Levantamento em campo):

Senhor Rodrigo informou que a central vai estar pronta início de novembro. Projeto da construtora é de 16 B500.


Fotos amplas da central de gás + adequações (Mínimo 2 fotos + adequações):

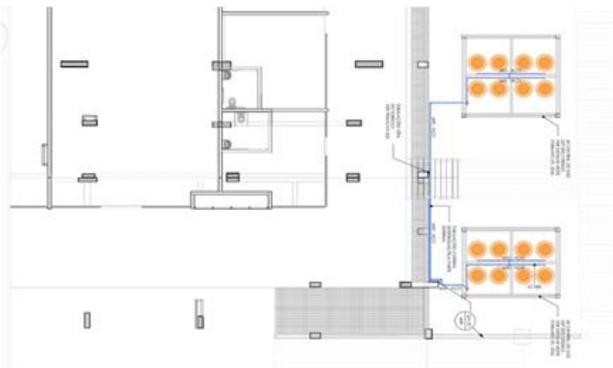

Nome Projetista: SERGIO FELIPE

Nome Cliente: RODRIGO NETO

Tel.:

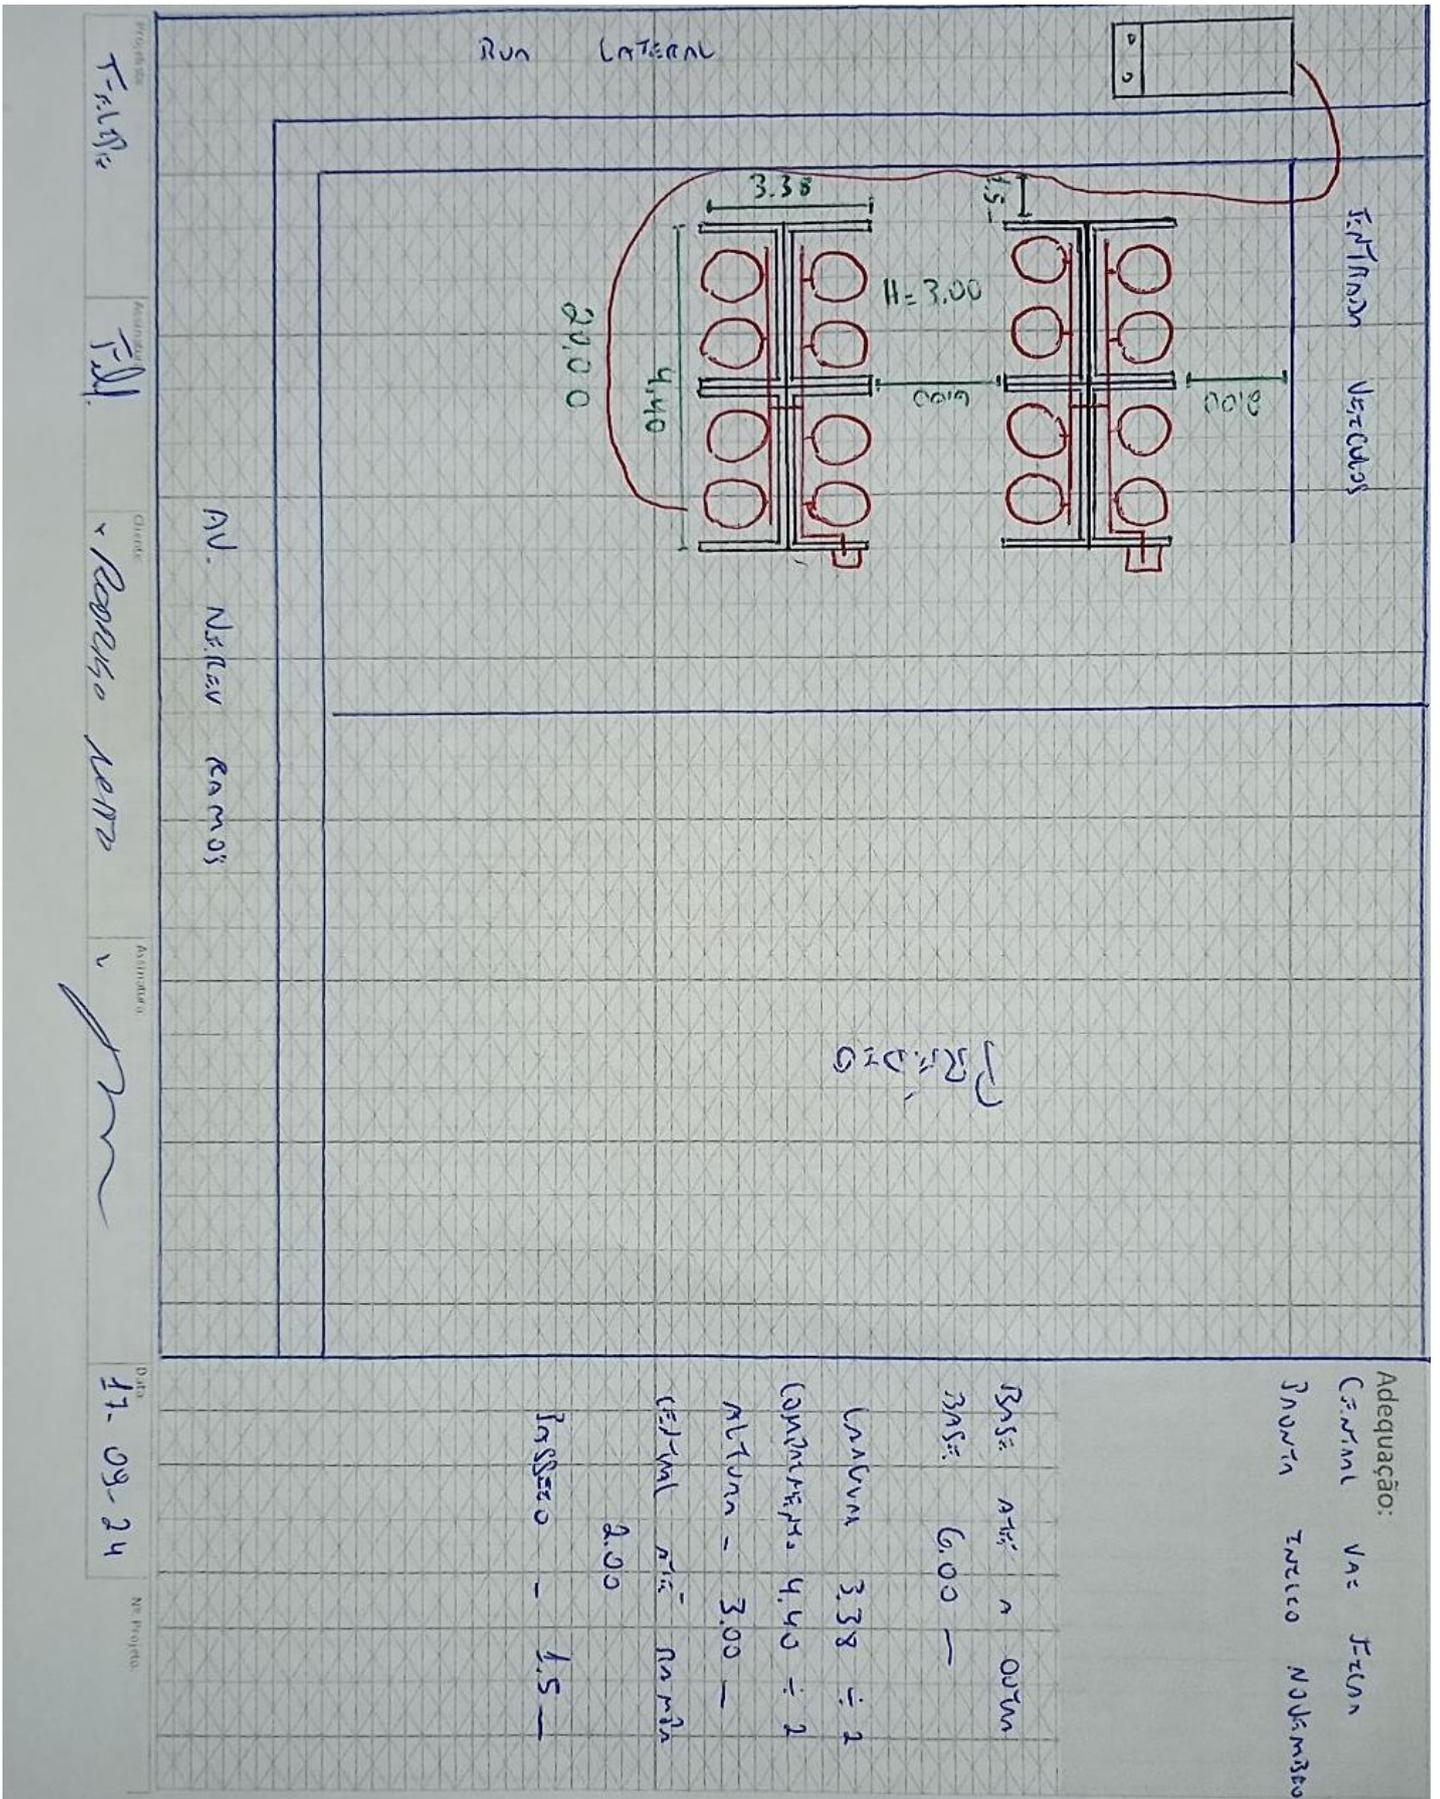

Projetista:	
Assinatura:	
Cliente:	
Assinatura:	
Data:	
Nº Projeto:	

Adequação:

LISTA DE MATERIAIS DA OBRA

CÓD. ORACLE	DESCRIÇÃO	UNIDADE	QTDE.
2300100	COTOVELO ACO 90GR 300LBS NPT 3 4POL FCX 0033	UN	8
2200394	NIPLE REDUC LATAO 3 4POL NPT X 1 2POL NPT	UN	4
2300559	UNIÃO 3/4`` NPT 150 PR	UN	2
2300037	NIPLE DUPLO ACO 3 4POL NPT 300LBS	UN	14
7300012	VALVULA DE ESFERA MONOBLOCO 3/4POL NPT 300LBS	UN	2
2300251	TEE REDUC ACO GALVANIZADO 3/4POL X 1/2POL NPT 150LBS	UN	2
2200195	PLUG FERRO MALEAV. 1/2 NPT	UN	2
5300327	CAIXA DE PROTECAO DA VALVULA DE CORTE GERAL DE ABASTECIMENTO	UN	2
1800006	COLETOR DE GLP EM TUBO DE ACO CARBONO SCH 40 MODULO II SIMPLES CILINDRO 190KG FTM 9007 FTM 9007	UN	8
2300086	UNIAO ACO COM ASSENTO BRONZE 3 4POL NPT 300LBS	UN	4
2300061	TEE ACO 3 4POL NPT 300LBS	UN	4
2300007	LUVA DE ACO CARBONO 300LBS NPT 3 4POL	UN	2
6800015	TUBO 3/4 S/ COST	MT	12
2300178	TAMPAO (CAP) FERRO MALEAVEL NPT 300LBS 3/4POL	UN	6
7300014	VALVULA DE ESFERA TRIPARTIDA 3/4POL NPT 300LBS PP	UN	8
7400019	VALVULA DE RETENCAO LATAO P COLETOR 1/2POL X 7/16POL NPT	UN	16
3200037	PIG TAIL DE COBRE 1 4POL COMPR 800MM (P45P90B190)	UN	16
5300213	SUPORTE PARA COLETOR TIPO PAREDE	UN	16
5200027	BUCHA NYLON 10 C PARAFUSO	UN	40
4900037	FITA TEFLON 3/4	UN	10
Nº DE PROJETO:	03.0245.2407251199.01-GE	ASSINATURA DO PROJETISTA:	

LISTA DE MATERIAIS DA OBRA - NR13

CÓD. ORACLE	DESCRIÇÃO	UNIDADE	QTDE.
DRENO			
CÓD.	DESCRIÇÃO	UNIDADE	QTDE.
7400007	VALVULA EXCESSO FLUXO 3/4`` MF - 2233	UN	16
7300014	VALVULA ESF TRIPARTIDA 3/4`` - 2230	UN	16
2300172	PLUG 3/4`` NPT - 1914	UN	16
2300100	COTOVELO 3/4`` 90° NPT 300# PR - 1603	UN	16

2300037	NIPLE 3/4`` NPT 300# PR - 1854	UN	32
4900037	FITA VEDA ROSCA 18 MM X 50 M - 1688	UN	16
ATERRAMENTO			
CÓD.	DESCRIÇÃO	UNIDADE	QTDE.
4900012	CABO COBRE NU ATERRAMENTO 25MM – 1422	MT	48
2000016	CONECTOR PARA HASTE 5/8 – 1557	UN	32
2200335	HASTE ATERRAMENTO 5/8`` X 2.4M – 10884	UN	32
0	CONECTOR TIPO SAPATA 25 MM – 10590	UN	32
2000017	CONECTOR SPLITBOLT 25MM – 1558	MT	64
5200027	BUCHA COM PARAFUSO 10 (TIJOLO FURADO) – 1378	UN	128
2200179	ARRUELA 1/4 `` - 1346	UN	128
2200397	PARAFUSO SEXTAVADO 1/4 X 1`` - 10626	UN	64
2200414	PORCA 1/4 `` - 9383	UN	64
0	PARAFUSO AUTOBROCANTE PHILIPS 4MM X 3CM - 12657	UN	64
VAPOR			
CÓD.	DESCRIÇÃO	UNIDADE	QTDE.
7300011	VALVULA ESF MONOBLOCO 1/4`` - 12084	UN	16
0	MANOMETRO 0 A 28 KGF / CM CORPO 2`` ROSCA 1/4`` - 1794	UN	16
0	COTOVELO 1/4 90° BSP 150# GALV – 11772	UN	16
0	NIPLE 1/4`` BSP 150# GALV – 11850	UN	32
4900037	FITA VEDA ROSCA 18 MM X 50 M - 1688	UN	16
N° DE PROJETO: 03.0245.2407251199.01-GE		ASSINATURA DO PROJETISTA:	