

NOVO CLIENTE

AS BUILT

ADEQUAÇÃO

INFORMAÇÕES DO CLIENTE (LEVANTAMENTO EM CAMPO)

RAZÃO SOCIAL: SAN CARLO PIZZARIA LTDA

ENDEREÇO: AV SANTOS DUMONT

Nº: 2112

CIDADE: CRICIUMA

BAIRRO: SAO LUIZ

CEP: 88803200

Nº PROJETO: 03.0246.2406246889.01-GE

BASE INSTALADA: 2406246889.01

Normas Aplicáveis:	<input checked="" type="checkbox"/>	NBR13523	<input checked="" type="checkbox"/>	NBR15526		NBR15358		NBR 14024
Outras normas:						Data da Visita	08/08/2024	

Descritivo da central de gás (Levantamento em campo):

Cliente solicitou que a central fique próximo a cozinha pois ele que vai fazer a rede nova.

Indicado construir a base no mínimo 3m da edificação onde tem exaustor.

Mangueira de abastecimento 47,6m.

Cliente informou que a consultora de vendas relatou que foi liberado Ultraponto pelos bombeiros, o cliente vai construir somente a base em alvenaria e rede nova até cozinha.


Fotos amplas da central de gás + adequações (Mínimo 2 fotos + adequações):



Nome Projetista: SERGIO FELIPE

Nome Cliente: RICARDO

Tel.:

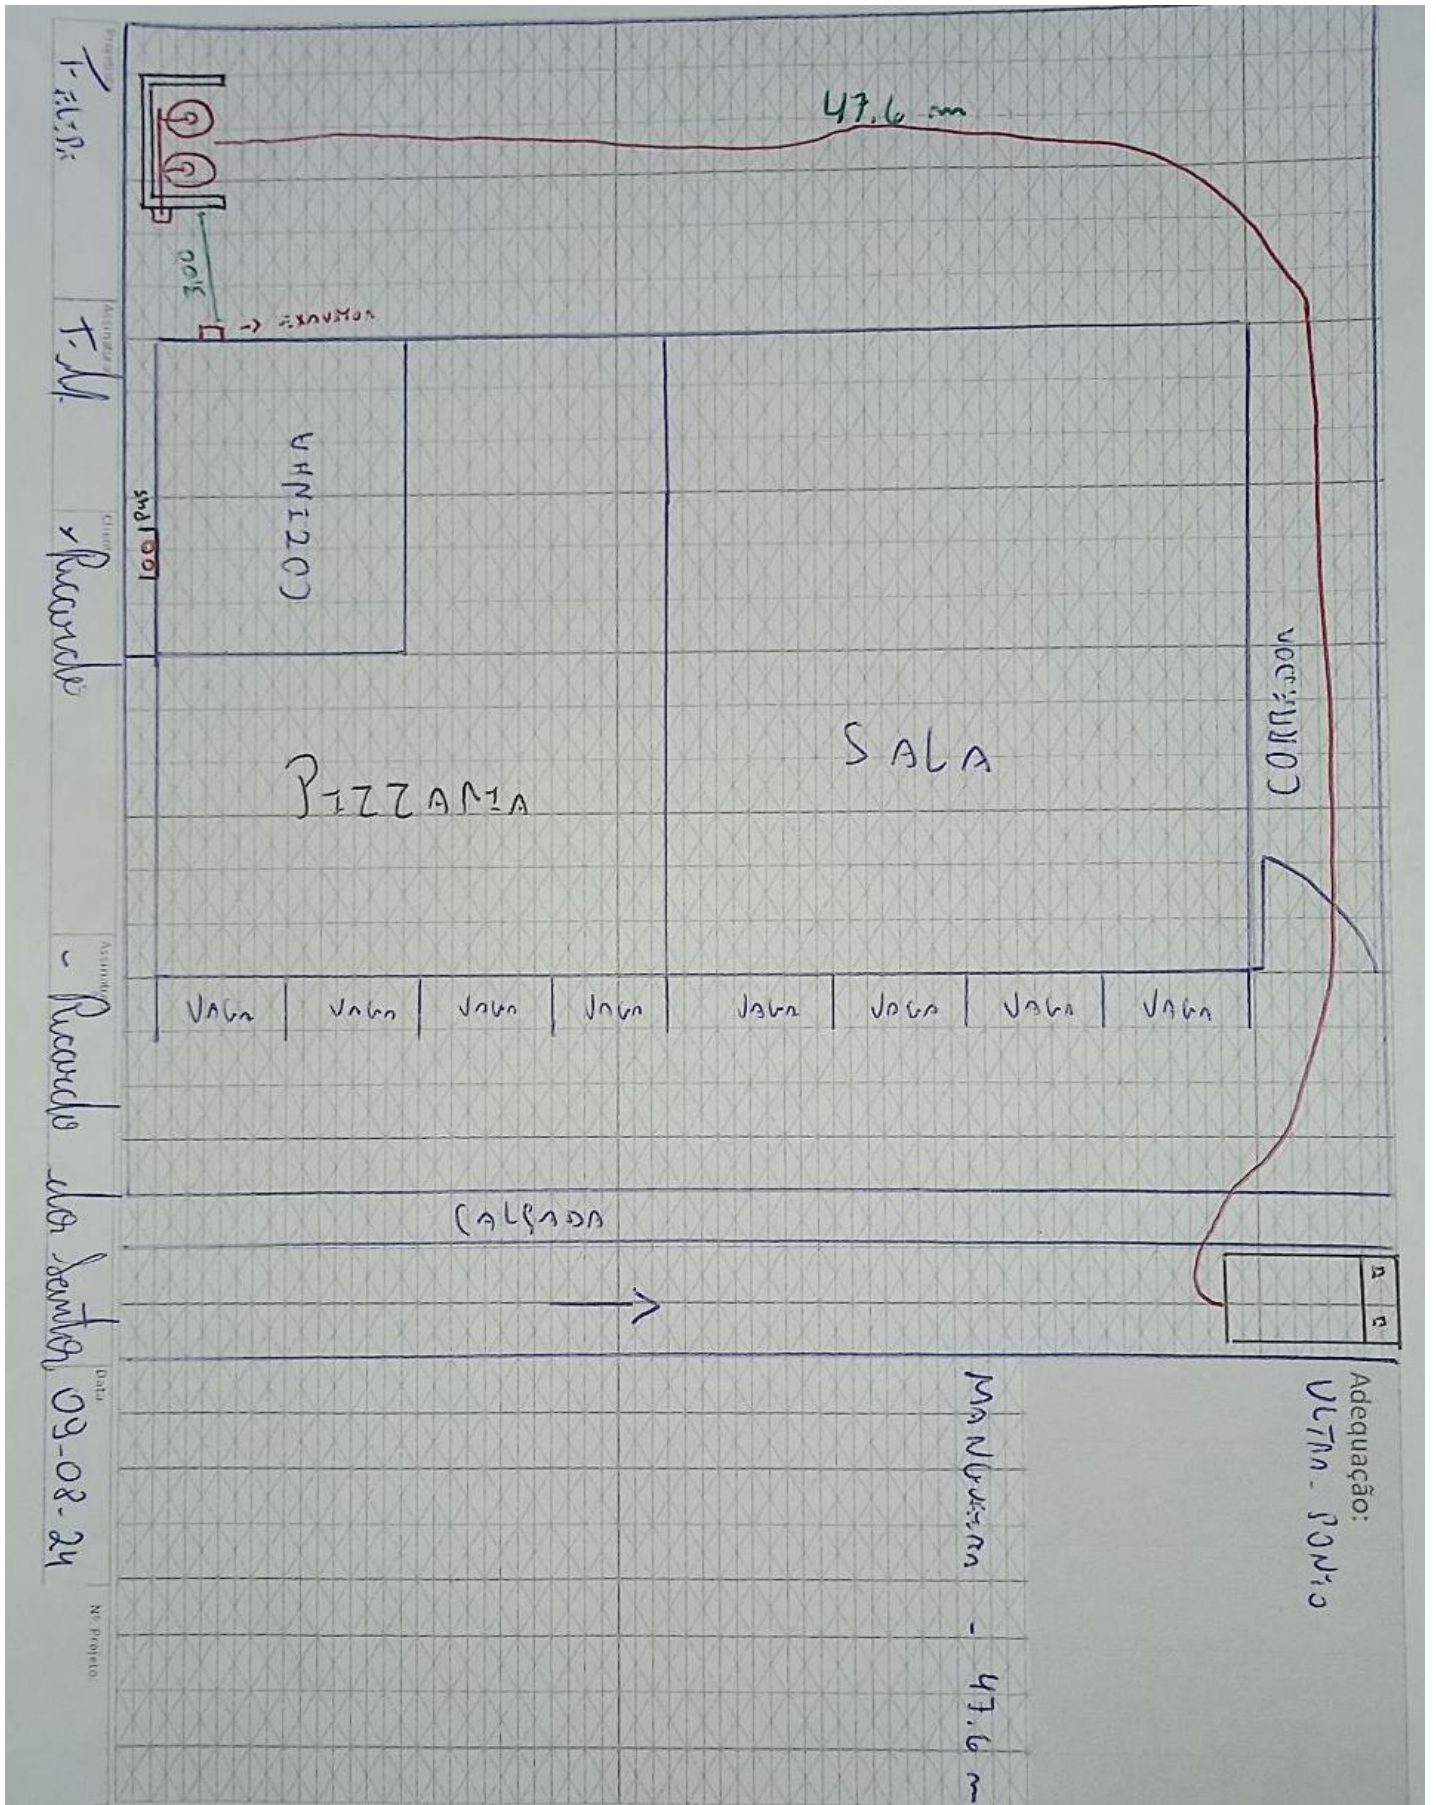

Projeta:	
Assinatura:	
Cliente:	
Assinatura:	
Data:	
Nº Projeto:	
Adequação:	

LISTA DE MATERIAIS DA OBRA

CÓD. ORACLE	DESCRIÇÃO	UNIDADE	QTDE.
2300100	COTOVELO ACO 90GR 300LBS NPT 3 4POL FCX 0033	UN	3
2200394	NIPLE REDUC LATAO 3 4POL NPT X 1 2POL NPT	UN	2
2300559	UNIÃO 3/4`` NPT 150 PR	UN	1
2300037	NIPLE DUPLO ACO 3 4POL NPT 300LBS	UN	5
7300012	VALVULA DE ESFERA MONOBLOCO 3/4POL NPT 300LBS	UN	1
2300251	TEE REDUC ACO GALVANIZADO 3/4POL X 1/2POL NPT 150LBS	UN	1
2200195	PLUG FERRO MALEAV. 1/2 NPT	UN	1
5300327	CAIXA DE PROTECAO DA VALVULA DE CORTE GERAL DE ABASTECIMENTO	UN	1
1800006	COLETOR DE GLP EM TUBO DE ACO CARBONO SCH 40 MODULO II SIMPLES CILINDRO 190KG FTM 9007 FTM 9007	UN	1
6800015	TUBO 3/4 S/ COST	MT	1
2300178	TAMPAO (CAP) FERRO MALEAVEL NPT 300LBS 3/4POL	UN	1
7300014	VALVULA DE ESFERA TRIPARTIDA 3/4POL NPT 300LBS PP	UN	1
7400019	VALVULA DE RETENCAO LATAO P COLETOR 1/2POL X 7/16POL NPT	UN	2
3200037	PIG TAIL DE COBRE 1 4POL COMPR 800MM (P45P90B190)	UN	2
5300213	SUPORTE PARA COLETOR TIPO PAREDE	UN	2
5200027	BUCHA NYLON 10 C PARAFUSO	UN	12
4900037	FITA TEFLON 3/4	UN	2
N° DE PROJETO: 03.0246.2406246889.01-GE		ASSINATURA DO PROJETISTA:	

N° Projeto: