

NOVO CLIENTE

AS BUILT

ADEQUAÇÃO

INFORMAÇÕES DO CLIENTE (LEVANTAMENTO EM CAMPO)

RAZÃO SOCIAL: SBJ CONSTRUTORA E INCORPORADORA LTDA

ENDEREÇO: R HONORATO COELHO DA ROCHA

Nº: 95

CIDADE: NAVEGANTES

BAIRRO: CENTRO

CEP: 88370076

Nº PROJETO: 03.0245.2408255490.01-GE

BASE INSTALADA: 2408255490.01

Normas Aplicáveis:	x	NBR13523	x	NBR15526		NBR15358		NBR 14024
--------------------	---	----------	---	----------	--	----------	--	-----------

Outras normas:						Data da Visita	18/09/2024
----------------	--	--	--	--	--	----------------	------------

Descritivo da central de gás (Levantamento em campo):

Durante a visita técnica foi verificado que falta instalar porta da central. Cliente informou que a porta da central vai estar instalada até 01/09/24.

Fotos amplas da central de gás + adequações (Mínimo 2 fotos + adequações):



Central 4 B-190




Abastecimento



Nome Projetista: SERGIO FELIPE

Nome Cliente: ROBERTO G. MELO

Tel.:

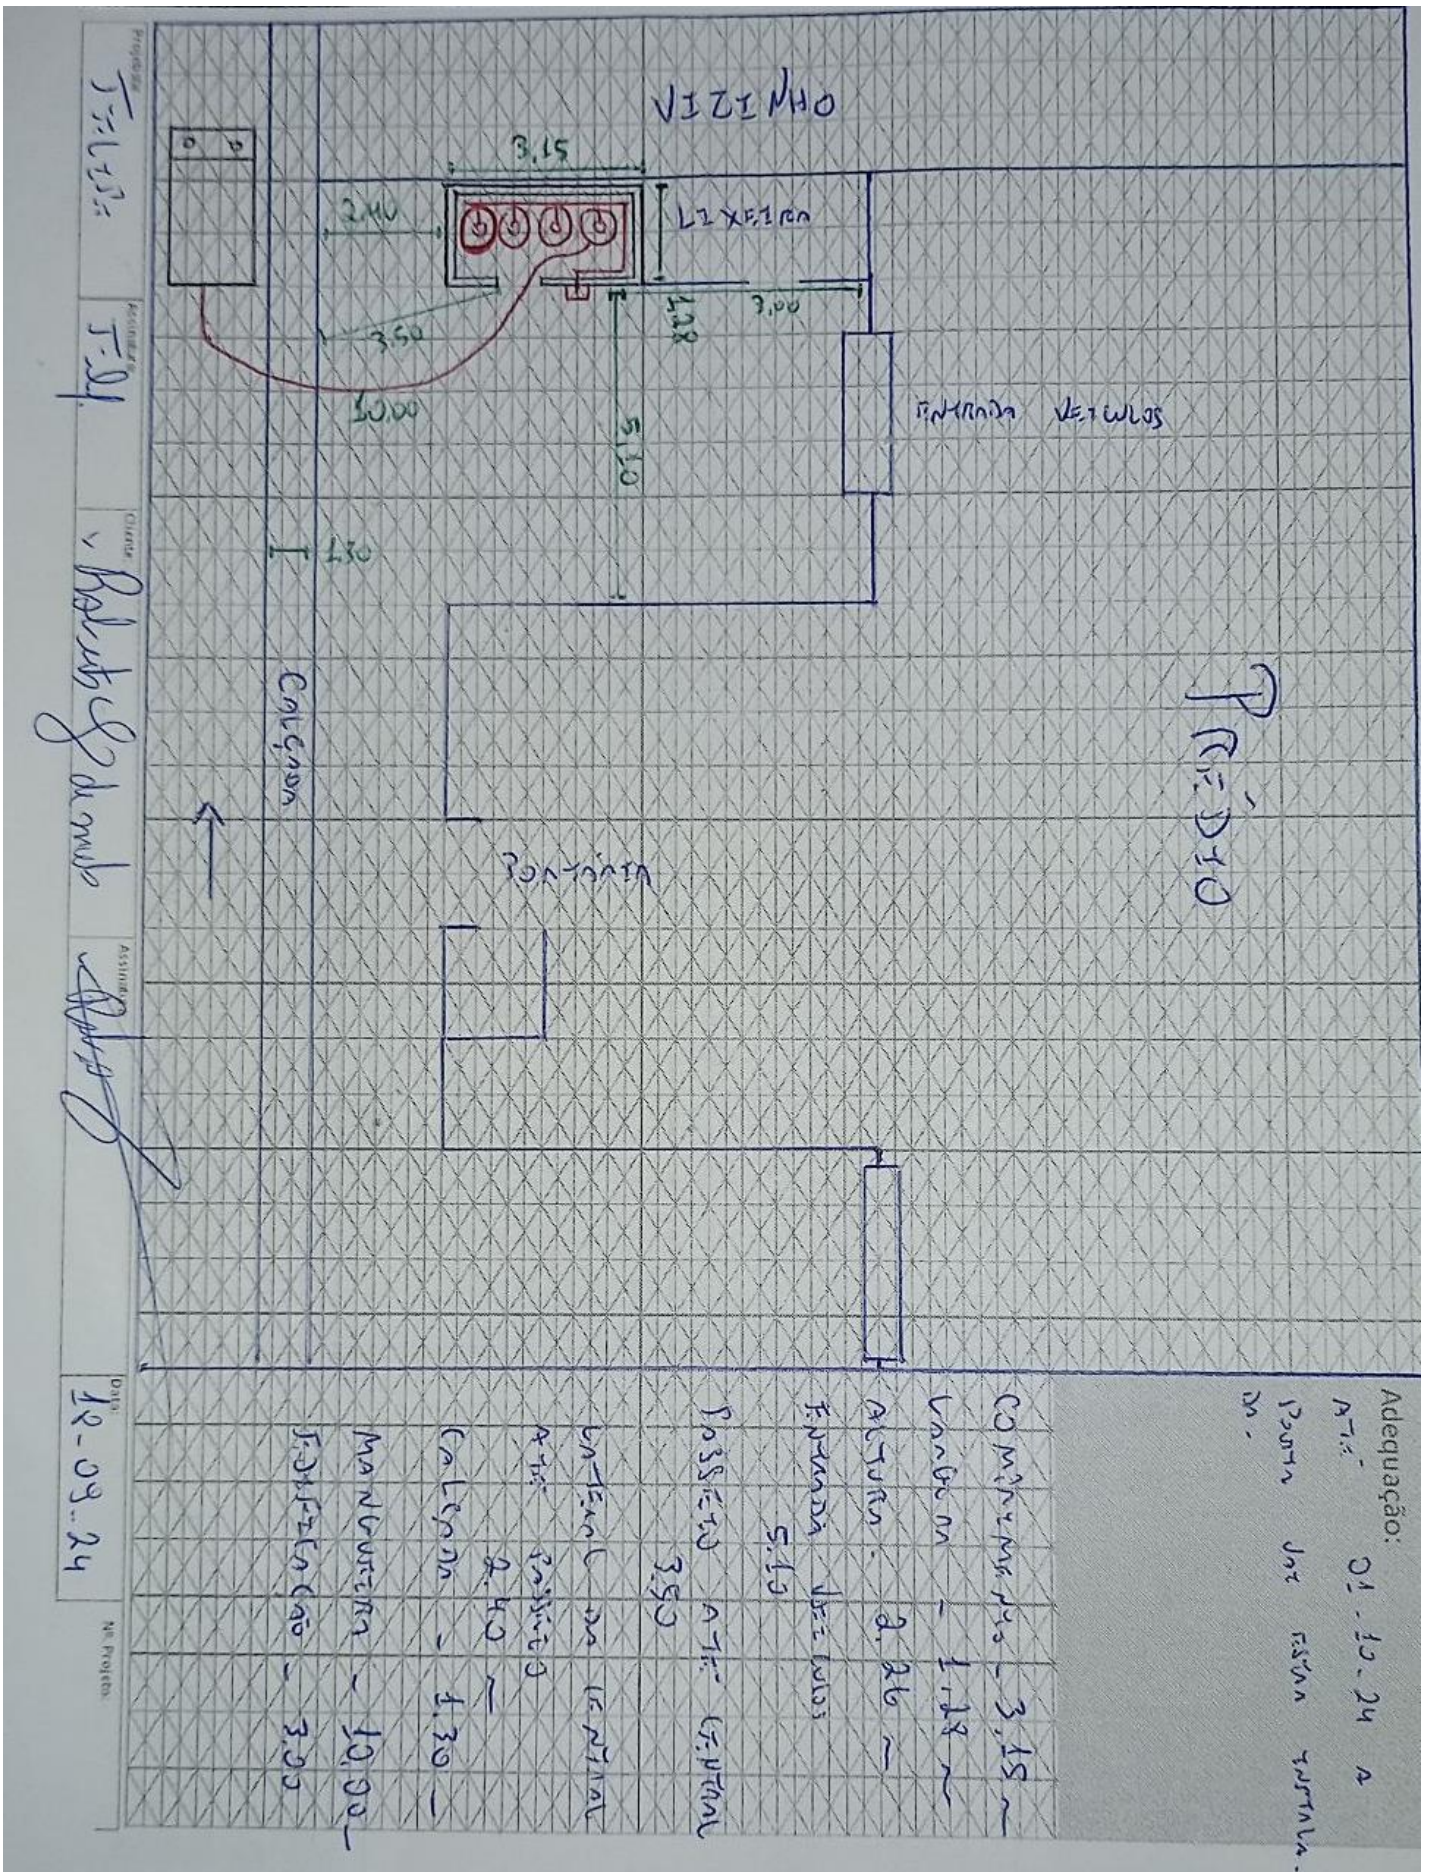

Adequação: 01-10-24 a
 ATIS
 PONTA JAZ FISSA INSTALA-
 M-

COMPRIMENTS - 3,15 ~
 LARGURA - 1,28 ~
 ALTURA - 2,26 ~
 FUNDADA DE TUBOS
 5,10
 PONTÃO ATIS - 5,10
 3,50
 LARGURA DA LEVANTADA
 ATIS 2,40 ~
 CALÇADA - 1,30 ~
 MANUTENÇÃO - 10,00 ~
 SUPERFÍCIE - 3,00

Data: 10-08-24

Nº Projeto:

Projetista:	
Assinatura:	
Cliente:	
Assinatura:	
Data:	
Nº Projeto:	

Adequação:

LISTA DE MATERIAIS DA OBRA

CÓD. ORACLE	DESCRIÇÃO	UNIDADE	QTDE.
2300100	COTOVELO ACO 90GR 300LBS NPT 3 4POL FCX 0033	UN	4
2400021	NIPLE REDUC LATAO 3 4POL NPT X 1 2POL NPT	UN	2
2300559	UNIÃO 3/4" NPT 150 PR	UN	1
2300037	NIPLE DUPLO ACO 3 4POL NPT 300LBS	UN	4
7300012	VALVULA DE ESFERA MONOBLOCO 3/4POL NPT 300LBS	UN	1
2300251	TEE REDUC ACO GALVANIZADO 3/4POL X 1/2POL NPT 150LBS	UN	1
2200195	PLUG FERRO MALEAV. 1/2 NPT	UN	1
5300327	CAIXA DE PROTECAO DA VALVULA DE CORTE GERAL DE ABASTECIMENTO	UN	1
1800011	COLETOR DE GLP EM TUBO DE ACO CARBONO SCH 40 MODULO III SIMPLES CILINDRO 190KG FTM 9008 FTM 9007	UN	1
2200092	BUCHA REDUC 3/4" X 1/2"	UN	1
6800015	TUBO 3/4 S/ COST	MT	2
7300014	VALVULA DE ESFERA TRIPARTIDA 3/4POL NPT 300LBS PP	UN	1
7400019	VALVULA DE RETENCAO LATAO P COLETOR 1/2POL X 7/16POL NPT	UN	4
3200037	PIG TAIL DE COBRE 1 4POL COMPR 800MM (P45P90B190)	UN	4
5300213	SUPORTE PARA COLETOR TIPO PAREDE	UN	4
5200027	BUCHA NYLON 10 C PARAFUSO	UN	16
4900037	FITA TEFLON 3/4	UN	3
Nº DE PROJETO:	03.0245.2408255490.01-GE	ASSINATURA DO PROJETISTA:	