

NOVO CLIENTE

AS BUILT

ADEQUAÇÃO

INFORMAÇÕES DO CLIENTE (LEVANTAMENTO EM CAMPO)

RAZÃO SOCIAL: SEVEN GLOBAL FOOD SERVICE LTDA ME

ENDEREÇO: RUA JOAO SOTER CORREA

Nº: 1200

CIDADE: GUARAMIRIM

BAIRRO: CENTRO

CEP: 89270000

Nº PROJETO: 03.0245.2409256458.01-GE

BASE INSTALADA: 2409256458.01

Normas Aplicáveis:	x	NBR13523	x	NBR15526		NBR15358		NBR 14024
--------------------	---	----------	---	----------	--	----------	--	-----------

Outras normas:						Data da Visita	24/09/2024
----------------	--	--	--	--	--	----------------	------------

Descritivo da central de gás (Levantamento em campo):

Durante visita verificou-se que será preciso aumentar a central lado esquerdo, construir parede divisória, para ficar três tanques em uma célula e dois na outra. atendendo norma. Tampar ventilações lado direito da central para atender distanciamento de 3,0m da máquina do ar condicionado e da janela.

Fotos amplas da central de gás + adequações (Mínimo 2 fotos + adequações):



Central 5 B-190




Abastecimento



Nome Projetista: SERGIO FELIPE

Nome Cliente: EDER DE MIRANDA

Tel.:

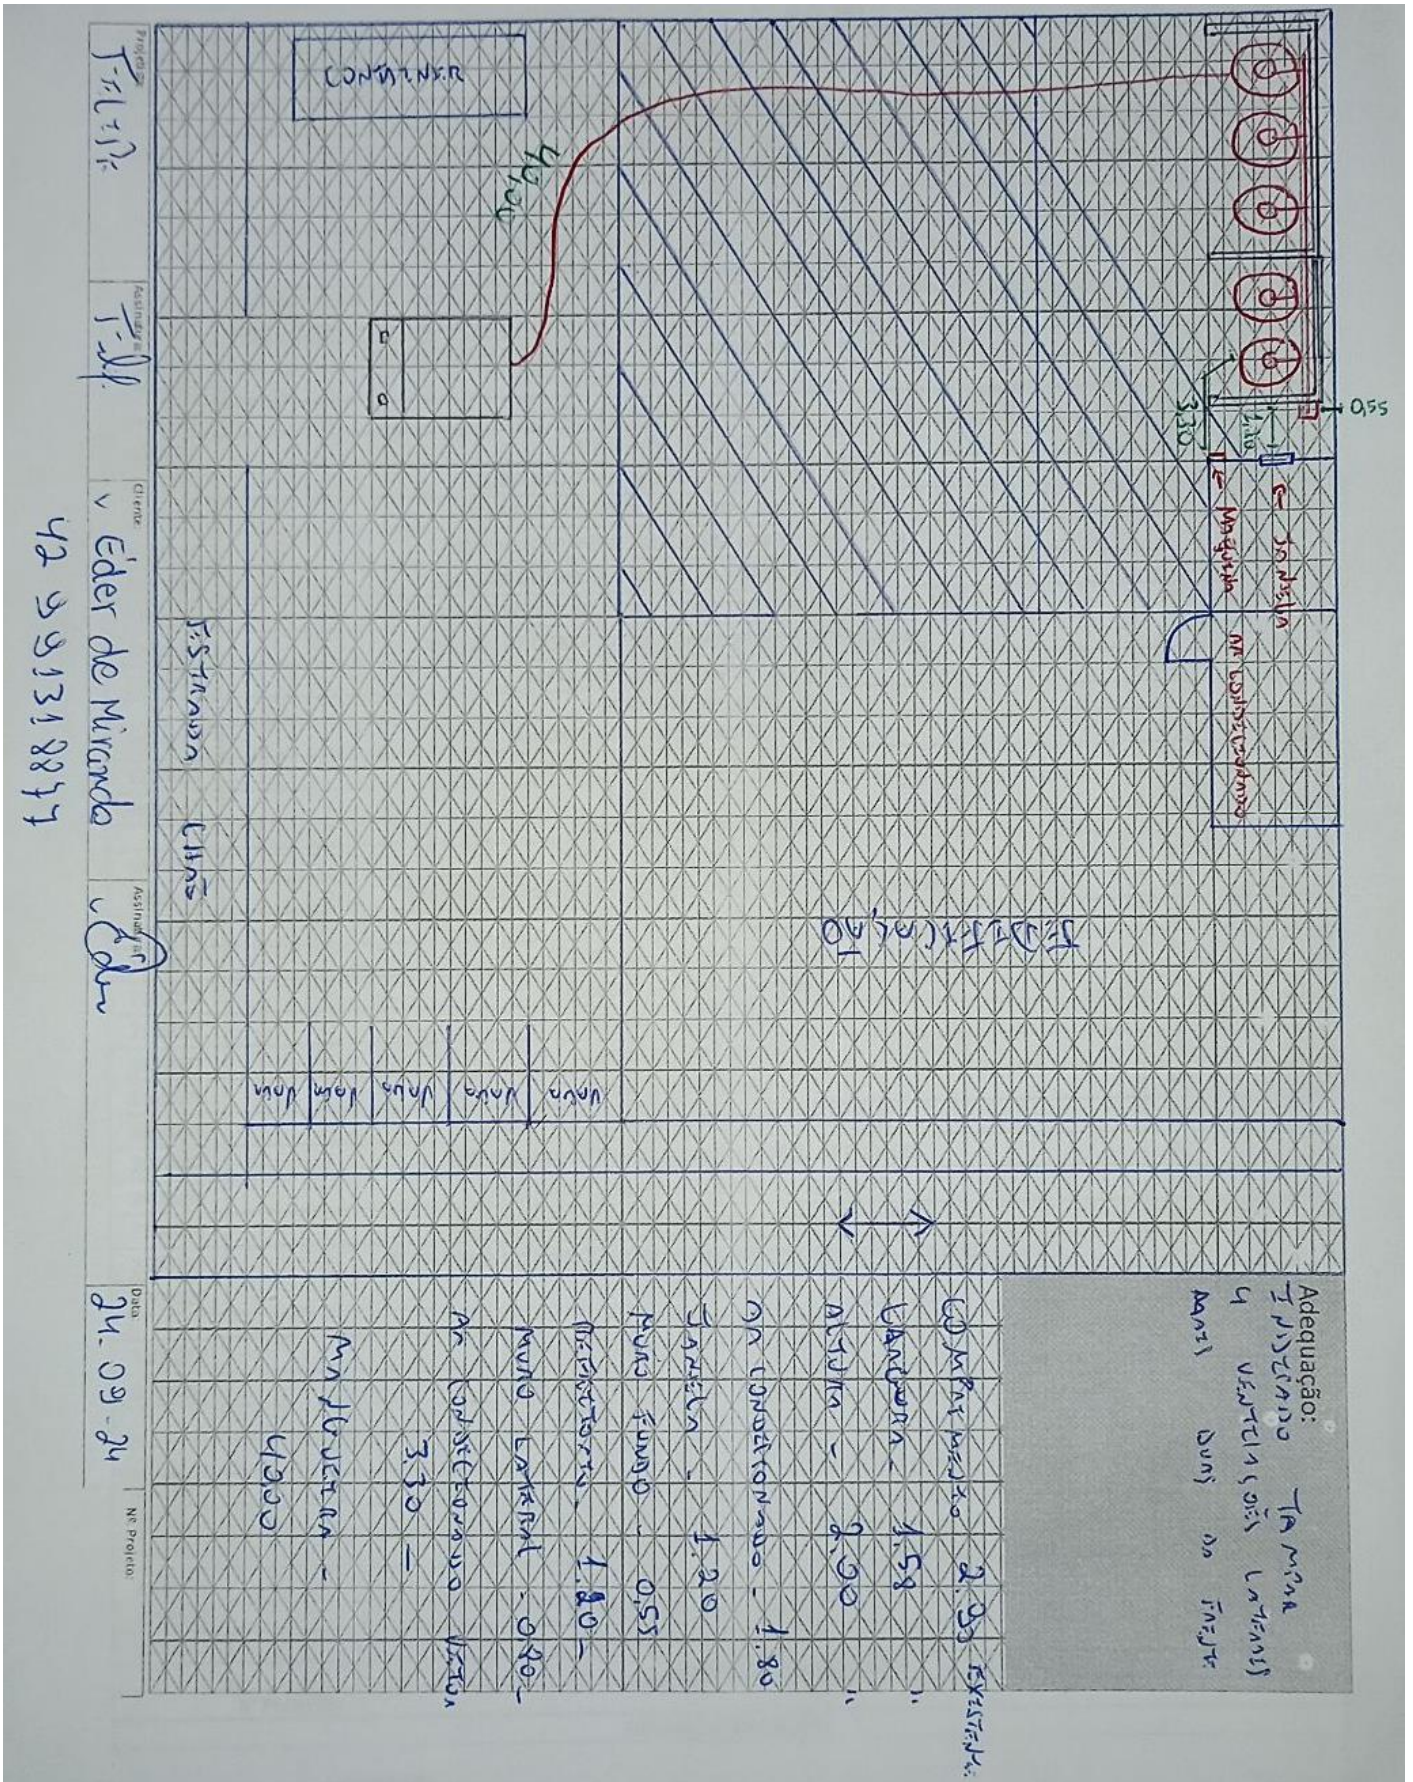

Projetista:	
Assinatura:	
Cliente:	
Assinatura:	
Data:	
Nº Projeto:	

Adequação:

LISTA DE MATERIAIS DA OBRA

CÓD. ORACLE	DESCRIÇÃO	UNIDADE	QTDE.
2300100	COTOVELO ACO 90GR 300LBS NPT 3 4POL FCX 0033	UN	5
2400021	NIPLE REDUC LATAO 3 4POL NPT X 1 2POL NPT	UN	2
2300559	UNIÃO 3/4`` NPT 150 PR	UN	1
2300037	NIPLE DUPLO ACO 3 4POL NPT 300LBS	UN	5
7300012	VALVULA DE ESFERA MONOBLOCO 3/4POL NPT 300LBS	UN	1
2300251	TEE REDUC ACO GALVANIZADO 3/4POL X 1/2POL NPT 150LBS	UN	1
2200195	PLUG FERRO MALEAV. 1/2 NPT	UN	1
5300327	CAIXA DE PROTECAO DA VALVULA DE CORTE GERAL DE ABASTECIMENTO	UN	1
1800006	COLETOR DE GLP EM TUBO DE ACO CARBONO SCH 40 MODULO II SIMPLES CILINDRO 190KG FTM 9007 FTM 9007	UN	1
1800011	COLETOR DE GLP EM TUBO DE ACO CARBONO SCH 40 MODULO III SIMPLES CILINDRO 190KG FTM 9008 FTM 9007	UN	1
2300086	UNIAO ACO COM ASSENTO BRONZE 3 4POL NPT 300LBS	UN	1
2300061	TEE ACO 3 4POL NPT 300LBS	UN	1
2300007	LUVA DE ACO CARBONO 300LBS NPT 3 4POL	UN	1
6800015	TUBO 3/4 S/ COST	MT	6
2300178	TAMPAO (CAP) FERRO MALEAVEL NPT 300LBS 3/4POL	UN	2
7300014	VALVULA DE ESFERA TRIPARTIDA 3/4POL NPT 300LBS PP	UN	2
7400019	VALVULA DE RETENCAO LATAO P COLETOR 1/2POL X 7/16POL NPT	UN	5
3200037	PIG TAIL DE COBRE 1 4POL COMPR 800MM (P45P90B190)	UN	5
5300213	SUPORTE PARA COLETOR TIPO PAREDE	UN	5
5200027	BUCHA NYLON 10 C PARAFUSO	UN	18
4900037	FITA TEFLON 3/4	UN	5
Nº DE PROJETO:	03.0245.2409256458.01-GE	ASSINATURA DO PROJETISTA:	