

NOVO CLIENTE

AS BUILT

ADEQUAÇÃO

**INFORMAÇÕES DO CLIENTE (LEVANTAMENTO EM CAMPO)**

RAZÃO SOCIAL: UP EMPREEDIMENTOS IMOBILIARIOS LTDA EPP

ENDEREÇO: AV JOAO MANOEL JAQUES

Nº: 722

CIDADE: PORTO BELO

BAIRRO: BALNEARIO PEREQUE

CEP: 88210000

Nº PROJETO: 03.0246.2409257593.01-GE

BASE INSTALADA: 2409257593.01

Normas Aplicáveis:  NBR13523  NBR15526  NBR15358  NBR 14024

Outras normas:  Data da Visita: 04/10/2024

**Descritivo da central de gás (Levantamento em campo):**

Porta da central vai estar instalada em 15 dias.


**Fotos amplas da central de gás + adequações (Mínimo 2 fotos + adequações):**



Nome Projetista: SERGIO FELIPE

Nome Cliente: MURILO

Tel.:

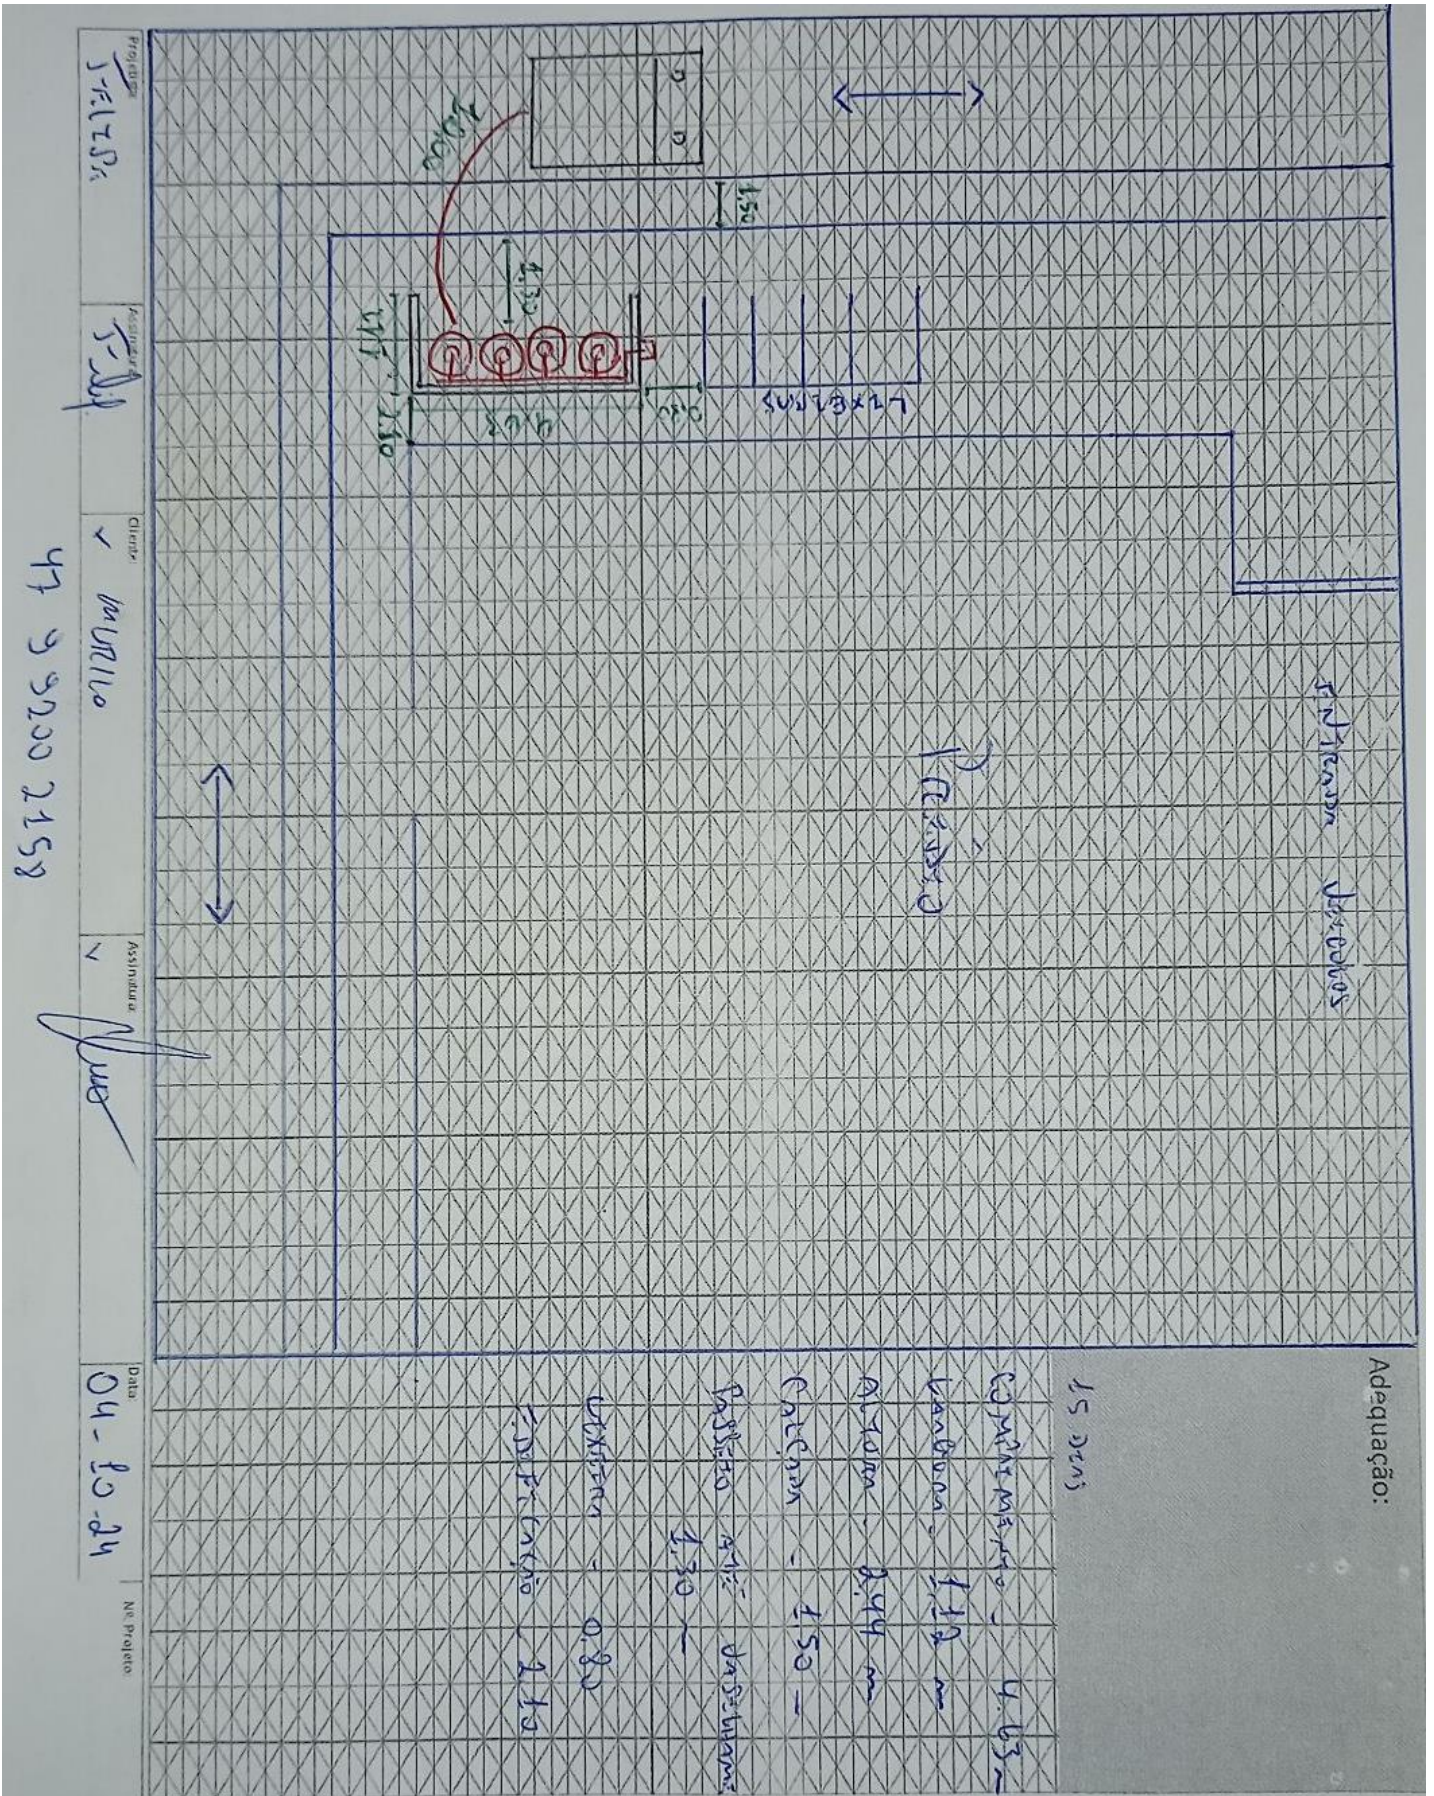

Projetista:	
Assinatura:	
Cliente:	
Assinatura:	
Data:	
Nº Projeto:	

**Adequação:**

**LISTA DE MATERIAIS DA OBRA**

CÓD. ORACLE	DESCRIÇÃO	UNIDADE	QTDE.
2300100	COTOVELO ACO 90GR 300LBS NPT 3 4POL FCX 0033	UN	3
2400021	NIPLE REDUC LATAO 3 4POL NPT X 1 2POL NPT	UN	2
2300559	UNIÃO 3/4`` NPT 150 PR	UN	1
2300037	NIPLE DUPLO ACO 3 4POL NPT 300LBS	UN	4
7300012	VALVULA DE ESFERA MONOBLOCO 3/4POL NPT 300LBS	UN	1
2300251	TEE REDUC ACO GALVANIZADO 3/4POL X 1/2POL NPT 150LBS	UN	1
2200195	PLUG FERRO MALEAV. 1/2 NPT	UN	1
5300327	CAIXA DE PROTECAO DA VALVULA DE CORTE GERAL DE ABASTECIMENTO	UN	1
1800006	COLETOR DE GLP EM TUBO DE ACO CARBONO SCH 40 MODULO II SIMPLES CILINDRO 190KG FTM 9007 FTM 9007	UN	2
2300086	UNIAO ACO COM ASSENTO BRONZE 3 4POL NPT 300LBS	UN	1
2300007	LUVA DE ACO CARBONO 300LBS NPT 3 4POL	UN	1
6800015	TUBO 3/4 S/ COST	MT	4
2300178	TAMPAO (CAP) FERRO MALEAVEL NPT 300LBS 3/4POL	UN	1
7300014	VALVULA DE ESFERA TRIPARTIDA 3/4POL NPT 300LBS PP	UN	1
7400019	VALVULA DE RETENCAO LATAO P COLETOR 1/2POL X 7/16POL NPT	UN	4
3200037	PIG TAIL DE COBRE 1 4POL COMPR 800MM (P45P90B190)	UN	4
5300213	SUPORTE PARA COLETOR TIPO PAREDE	UN	4
5200027	BUCHA NYLON 10 C PARAFUSO	UN	16
4900037	FITA TEFLON 3/4	UN	4
Nº DE PROJETO:	03.0246.2409257593.01-GE	ASSINATURA DO PROJETISTA:	SERGIO FELIPE