

NOVO CLIENTE

AS BUILT

ADEQUAÇÃO

**INFORMAÇÕES DO CLIENTE (LEVANTAMENTO EM CAMPO)**

RAZÃO SOCIAL: VILLE DEL ACQUA RESIDENCE

ENDEREÇO: RUA 3250

Nº: 100

CIDADE: BALNEARIO CAMBORIU

BAIRRO: CENTRO

CEP: 88330278

Nº PROJETO: 03.0245.2311230837.01-GE

BASE INSTALADA: 2311230837.01


Normas Aplicáveis:	x	NBR13523	x	NBR15526		NBR15358		NBR 14024
--------------------	---	----------	---	----------	--	----------	--	-----------

Outras normas:						Data da Visita	30/09/2024
----------------	--	--	--	--	--	----------------	------------

**Descritivo da central de gás (Levantamento em campo):**

Indicado instalar extintor.

**Fotos amplas da central de gás + adequações (Mínimo 2 fotos + adequações):**

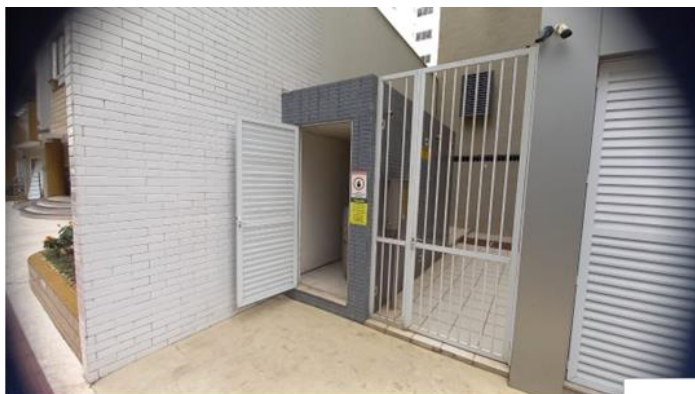

Central 4 B-190




Abastecimento

Nome Projetista: SERGIO FELIPE

Nome Cliente: PAULO

Tel.:

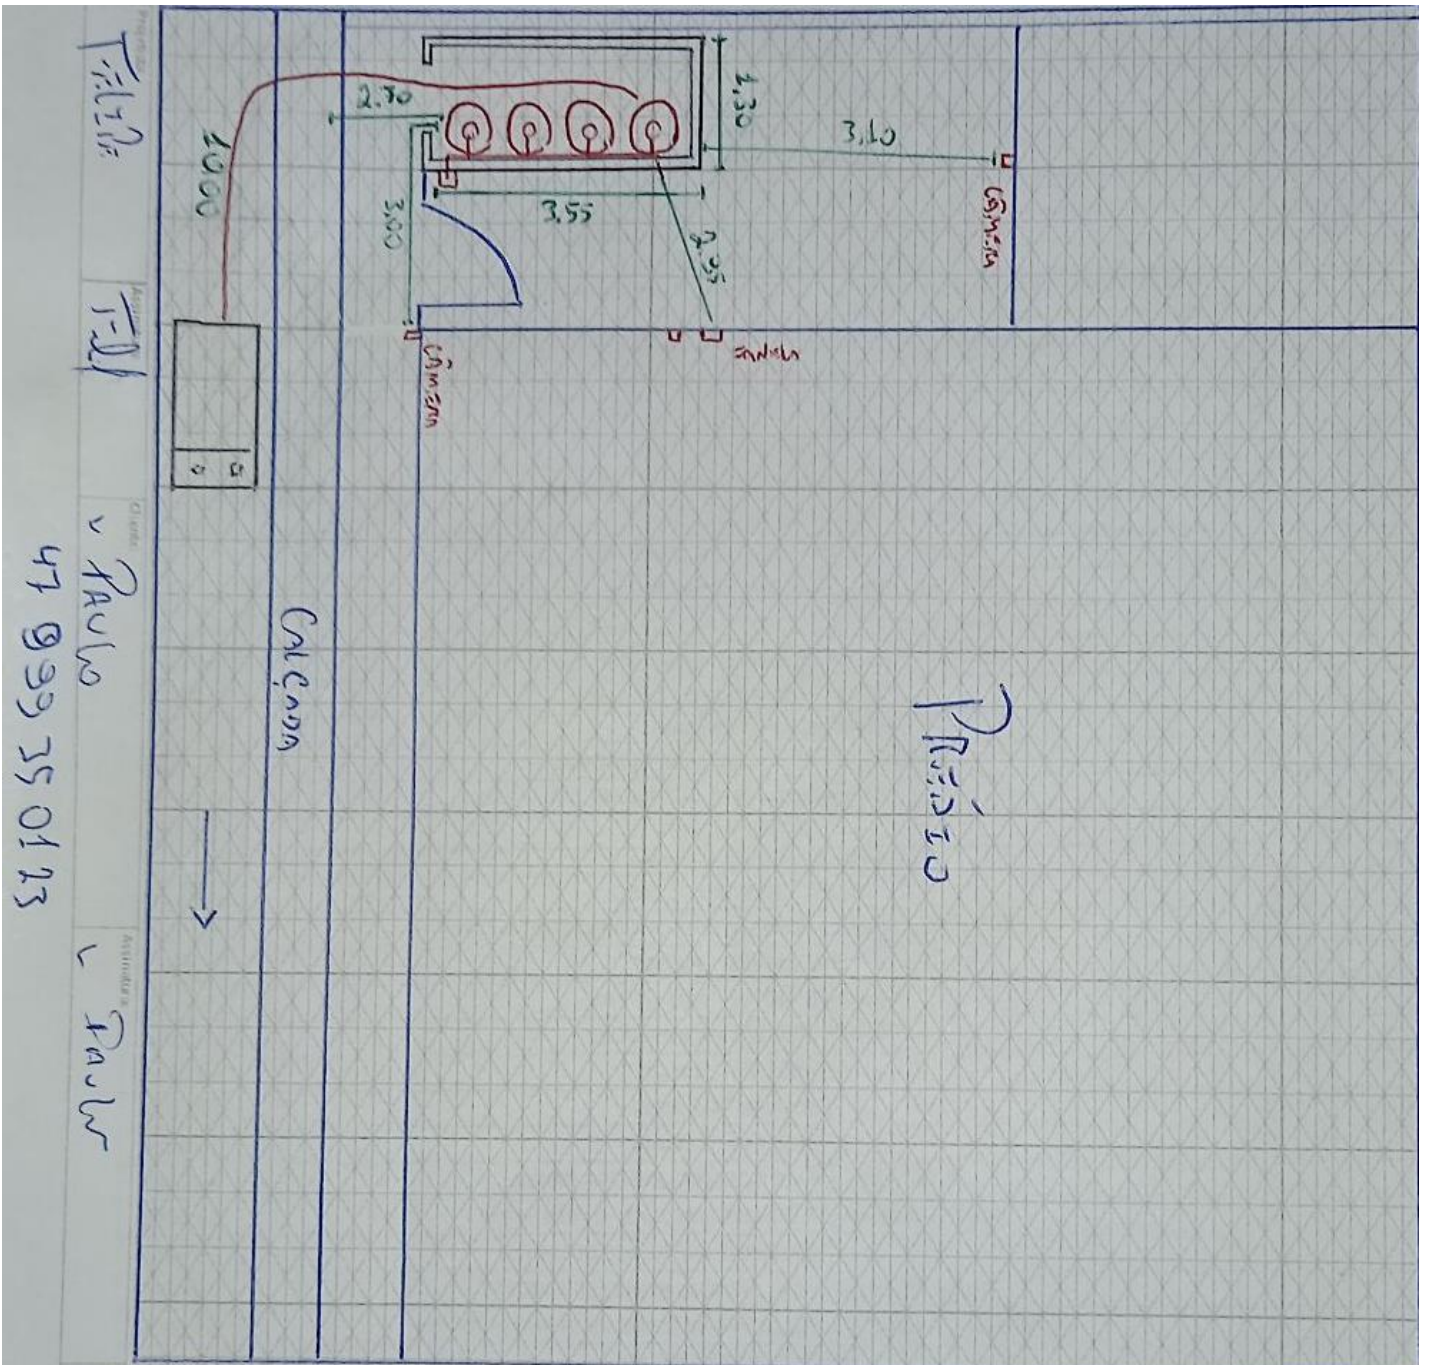

v Paulo  
 47 999 35 01 23  
 v Paulo

Adequação:

COMPRIMENTO - 3.55

LARGURA - 1.30

ALTURA - 2.20 -

CÂMERA VERTICAL - 3.30

VÁTIMENTO: 2.70 -

MANUTENÇÃO - 1.00 -

CÂMERA FUROS 3.40

PARTE DA CÂMERA

2.95 VERTICAL

30-03-24

Projetista:	
Assinatura:	
Cliente:	
Assinatura:	
Data:	
Nº Projeto:	

Adequação:

**LISTA DE MATERIAIS DA OBRA**

CÓD. ORACLE	DESCRIÇÃO	UNIDADE	QTDE.
2300100	COTOVELO ACO 90GR 300LBS NPT 3 4POL FCX 0033	UN	3
2400021	NIPLE REDUC LATAO 3 4POL NPT X 1 2POL NPT	UN	2
2300559	UNIÃO 3/4" NPT 150 PR	UN	1
2300037	NIPLE DUPLO ACO 3 4POL NPT 300LBS	UN	3
7300012	VALVULA DE ESFERA MONOBLOCO 3/4POL NPT 300LBS	UN	1
2300251	TEE REDUC ACO GALVANIZADO 3/4POL X 1/2POL NPT 150LBS	UN	1
2200195	PLUG FERRO MALEAV. 1/2 NPT	UN	1
5300327	CAIXA DE PROTECAO DA VALVULA DE CORTE GERAL DE ABASTECIMENTO	UN	1
1800011	COLETOR DE GLP EM TUBO DE ACO CARBONO SCH 40 MODULO III SIMPLES CILINDRO 190KG FTM 9008 FTM 9007	UN	1
2200092	BUCHA REDUC 3/4" X 1/2"	UN	1
2300007	LUVA DE ACO CARBONO 300LBS NPT 3 4POL	UN	1
6800015	TUBO 3/4 S/ COST	MT	3
7300014	VALVULA DE ESFERA TRIPARTIDA 3/4POL NPT 300LBS PP	UN	1
7400019	VALVULA DE RETENCAO LATAO P COLETOR 1/2POL X 7/16POL NPT	UN	4
3200037	PIG TAIL DE COBRE 1 4POL COMPR 800MM (P45P90B190)	UN	4
5300213	SUPORTE PARA COLETOR TIPO PAREDE	UN	3
5200027	BUCHA NYLON 10 C PARAFUSO	UN	14
4900037	FITA TEFLON 3/4	UN	3
Nº DE PROJETO:	03.0245.2311230837.01-GE	ASSINATURA DO PROJETISTA:	SERGIO FELIPE