

NOVO CLIENTE

AS BUILT

ADEQUAÇÃO

**INFORMAÇÕES DO CLIENTE (LEVANTAMENTO EM CAMPO)**

RAZÃO SOCIAL: ADRIANO DAVI TELLES

ENDEREÇO: R RUI SOARES DA FONS LOT ANT G CORREA

Nº: 380

CIDADE: GRAVATAI

BAIRRO: GIRASSOL

CEP: 94185260

Nº PROJETO: 03.0232.2407251607.01-GE

BASE INSTALADA: 2407251607.01

Normas Aplicáveis:	<input checked="" type="checkbox"/>	NBR13523	<input checked="" type="checkbox"/>	NBR15526	<input type="checkbox"/>	NBR15358	<input type="checkbox"/>	NBR 14024
Outras normas:						Data da Visita		03/09/24

Descritivo da central de gás (Levantamento em campo):**PROPOSTO: 01 B 190 – 30 METROS DE REDE****REGULARIZACAO CLIENTE: CONSTRUIR CENTRAL, RETIRAR TOLDO, INSTALAR BALIZADORES PARA ISOLAR VAGA DE CARROS E INSTALAR EXTINTOR****PRAZO: NÃO INFORMADO****ACESSO TANQUES: FACIL****MELHORA DATA: SEGUNDA FEIRA****TEMPO DE OBRA: 1 TURNO****TRAJETO MANGUEIRA: 06 MTS**

**Fotos amplas da central de gás + adequações (Mínimo 2 fotos + adequações):**



POSTE DESATIVADO

PENDENCIA : CLIENTE VAI

PENDENCIA: CLIENTE VAI

PENDENCIA : INSTALAR  
BALIZADOR NAS VAGAS

CENTRAL SERA INSTALADA DE  
COSTAS PARA O PASSEIO

06 METROS MANGUEIRA  
ABASTECIMENTO





Projeto de  
Adiomas


Assinatura:  


Cliente:  
x Adiomas Telles

Assinatura:  
x Adiomas Telles

Data:  
03/09/24

Nº Projeto:

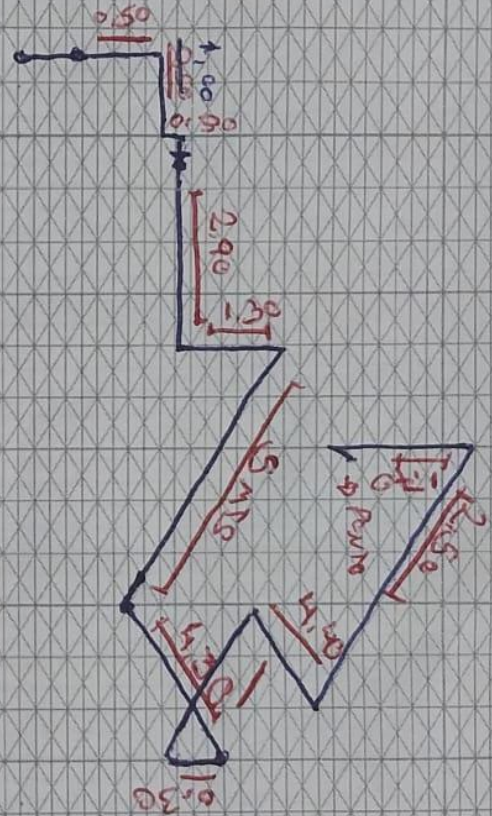

Adequação:

