


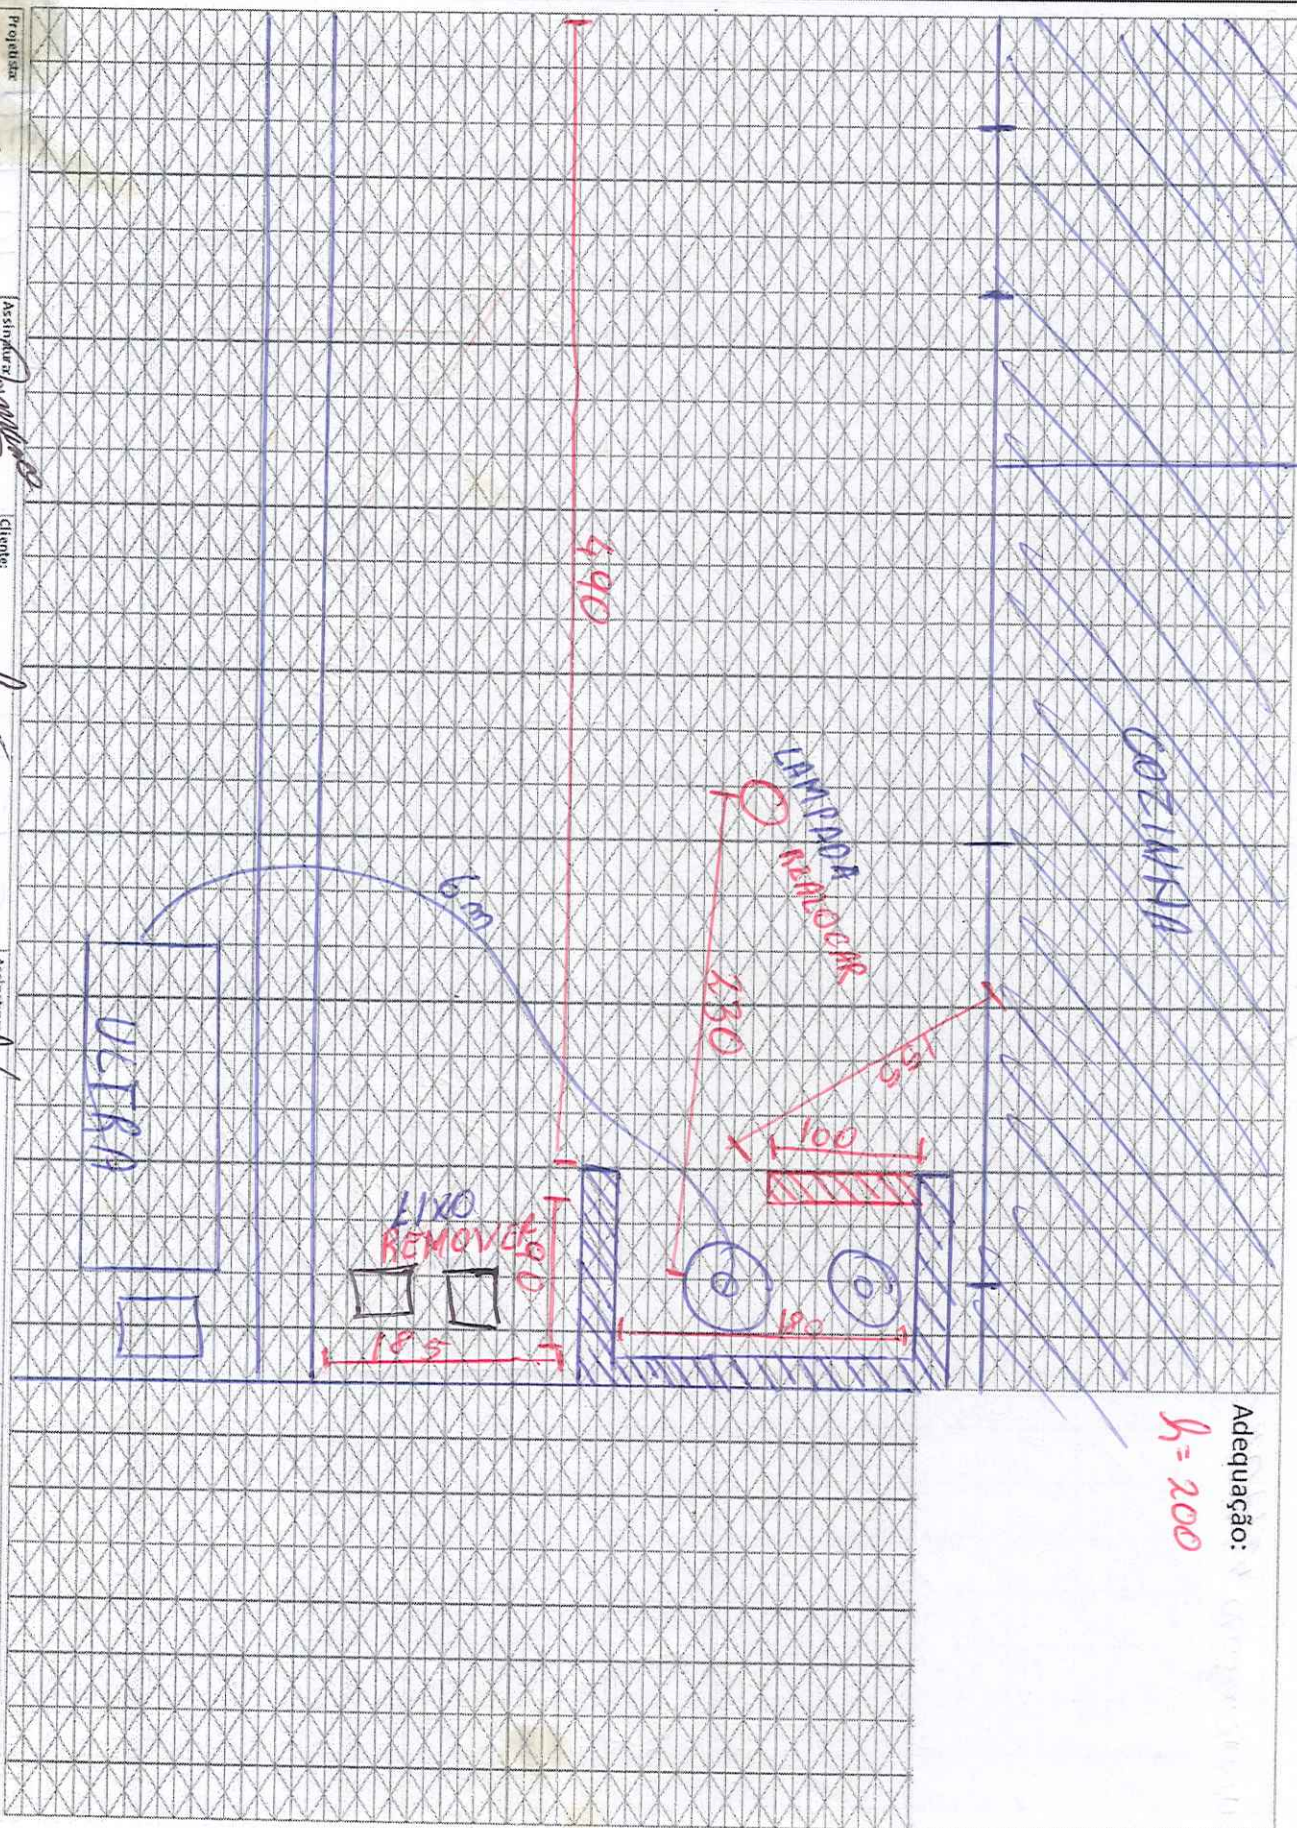
		<b>REGISTRO DE PROJETO - LEVANTAMENTO TÉCNICO</b>			CÓDIGO: RG-CO.22.05 REVISÃO: 02 PÁGINA: 1/4	
<input checked="" type="checkbox"/> NOVO CLIENTE		<input type="checkbox"/> AS BUILT		<input type="checkbox"/> ADEQUAÇÃO		
INFORMAÇÕES DO CLIENTE (LEVANTAMENTO EM CAMPO)						
RAZÃO SOCIAL: <b>GLAM FOOD SERVIÇOS DE ALIMENTAÇÃO LTDA ME</b>						
ENDEREÇO: <b>AV BAHIA</b>					N°.: <b>348</b>	
CIDADE: <b>PORTO ALEGRE</b>		BAIRRO: <b>NAVEGANTES</b>		CEP: <b>90240550</b>		
N° PROJETO: <b>03.0232.2406247859.01-GE</b>		BASE INSTALADA:		<b>2406247859.01</b>		
Normas Aplicáveis:		<input checked="" type="checkbox"/> NBR13523	<input type="checkbox"/> NBR15526	<input type="checkbox"/> NBR15358	<input checked="" type="checkbox"/> NBR 14024	
				Data da Visita		04/07/2024
<b><u>Descritivo da central de gás (Levantamento em campo):</u></b>						
Fazer muleta para atender afastamento						
Realocar lâmpada						
Instalar 4 reguladores e 4 flexíveis						
<b><u>Fotos amplas da central de gás + adequações (Mínimo 2 fotos + adequações):</u></b>						
<div>    </div>						
Nome Projetista: <b>LUCCA ROMANO</b>		Nome Cliente: <b>PATRICIA</b>		Tel.: -----		
<b>ULTRAGAZ</b>						



Mr. Proietto:

04/07/24

Projeto: 03.0232.240634785901-55





Projeto: LUCIA ROMANO

Assinatura:

*[Assinatura]*

Cliente:

*[Assinatura]*

Assinatura:


*[Assinatura]*

Data:

04/07/24

Nº Projeto:

050233.2106211859-01-06

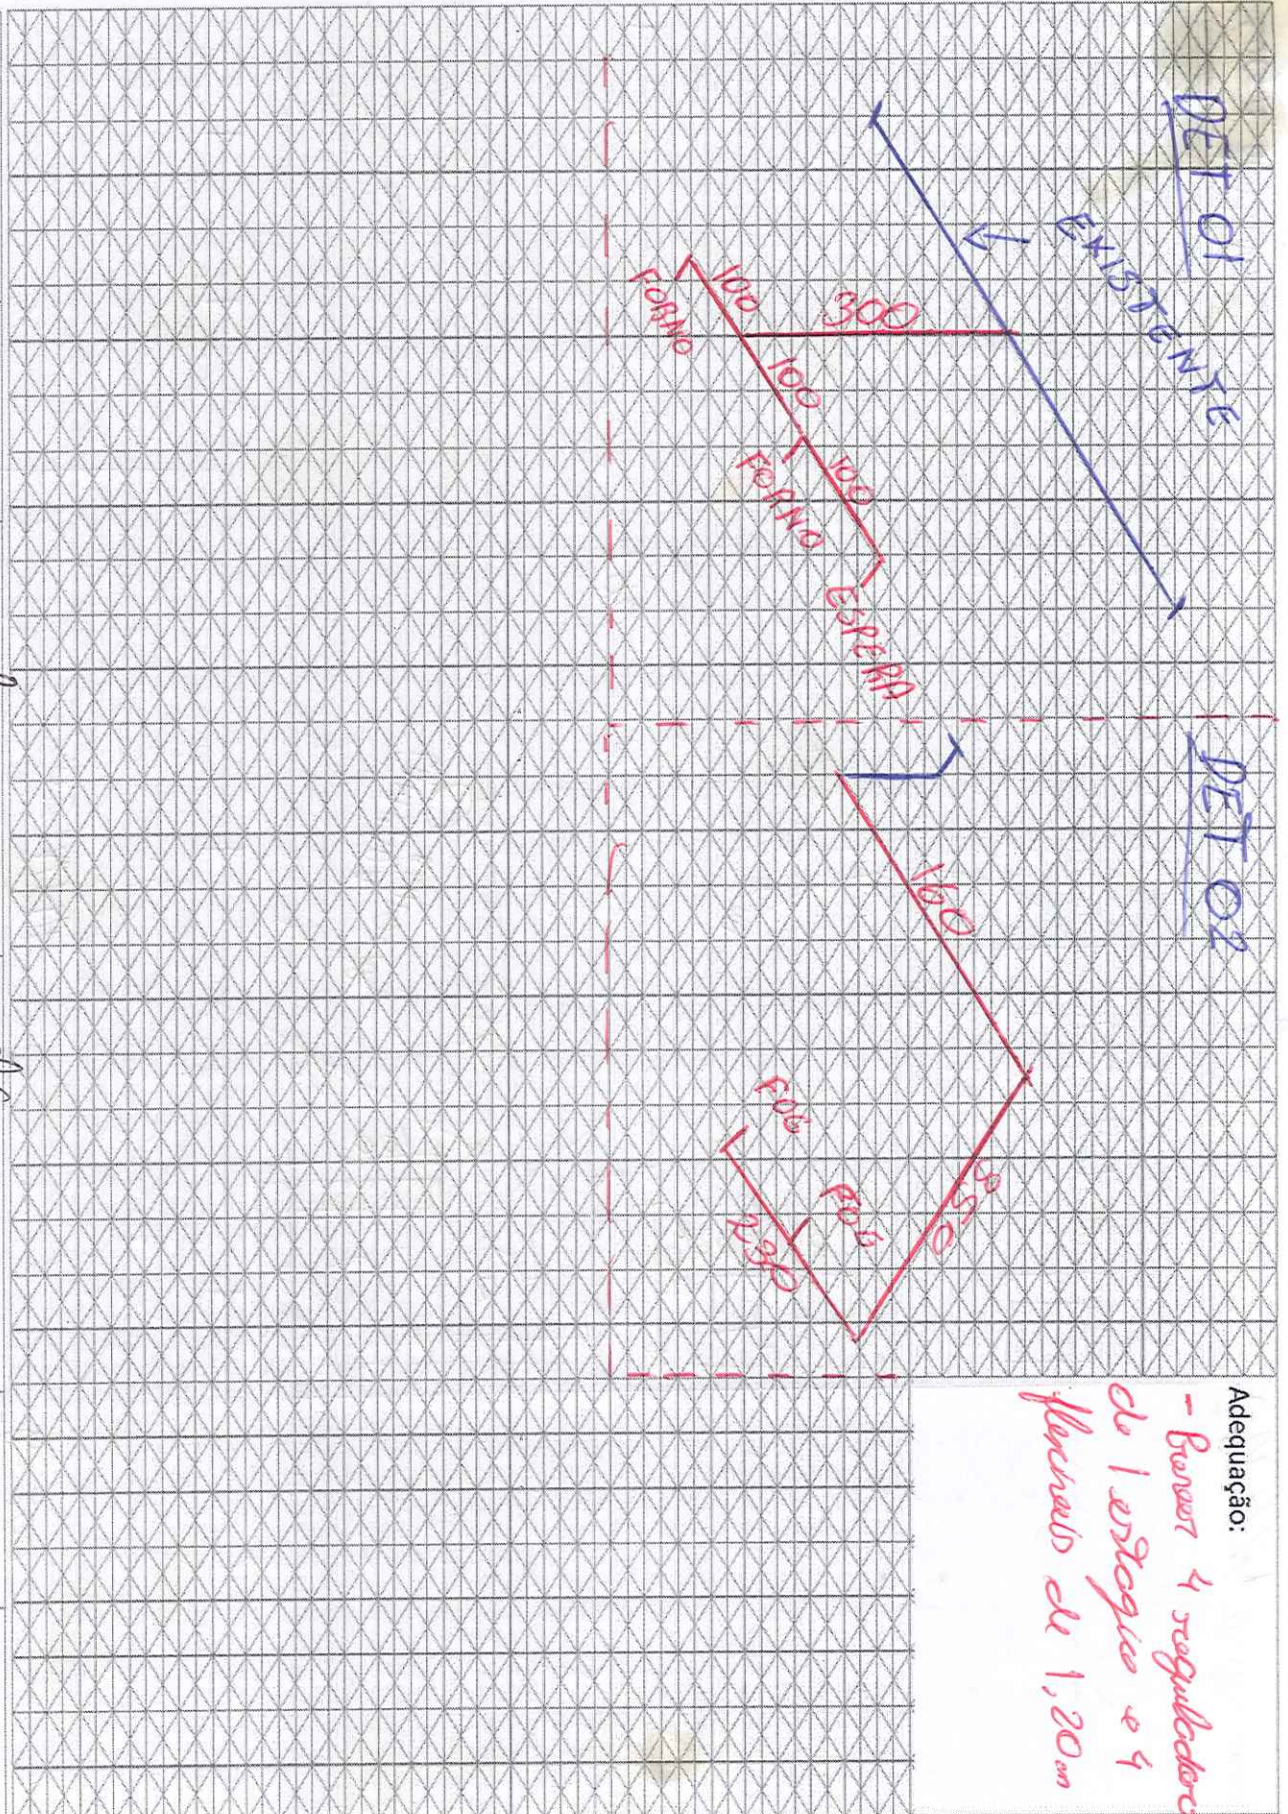



LISTA DE MATERIAIS DA OBRA			
CÓD. ORACLE	DESCRIÇÃO	UNIDADE	QTDE.
2100041	KIT CENTRAL 02 X B190/B125	UN	1
5300213	SUORTE TIPO L PARA COLETOR	UN	2
5200027	BUCHA COM PARAFUSO 10 (TIJOLO FURADO)	UN	19
4900037	FITA VEDA ROSCA 18 MM X 50 M	UN	2
5300754	TUBO MULTICAMADA GAS DN 20MM X 100M	MT	15
2300061	TEE 3/4 NPT 300# PR	UN	1
5300704	CONECTOR MACHO P/GAS 3/4`` X 20MM PRENSAR	UN	2
5300664	COTOVELO P/GAS 20MM X 20MM PRENSAR	UN	4
2300086	UNIAO 3/4 NPT 300# PR	UN	1
7300010	VALVULA ESF MONOBLOCO 1/2	UN	4
3200037	PIG TAIL COBRE 1/4 X 800MM P45, P90, P190	UN	2
2300052	NIPLE 1/2 NPT 300# PR	UN	4
2200428	REGULADOR 2 EST 15KG/H F/F BP2202	UN	4
2200245	ADAPTADOR RETO DAKO 1/2 NPT RF	UN	4
3200077	FLEXIVEL NITRILICO GALV M X F – 1,5 MT	UN	4
5200005	ABRACADEIRA TIPO D C/CUNHA 1/2	UN	15
5300685	COTOVELO FEMEA P/GAS 1/2 X 20MM PRENSAR	UN	3
5300661	TEE INTERM. P/GAS 20MM X 20MM X 20MM	UN	1
5300679	TEE FEMEA P/GAS 20MM X 1/2	UN	2
2300037	NIPLE 3/4 NPT 300# PR	UN	1
Nº DE PROJETO: 03.0232.2406247859.01-GE		ASSINATURA DO PROJETISTA: LUCCA ROMANO	