



NOVO CLIENTE



AS BUILT



ADEQUAÇÃO

INFORMAÇÕES DO CLIENTE (LEVANTAMENTO EM CAMPO)

RAZÃO SOCIAL: SABOR DA SERRA GASTRONOMIA LTDA

ENDEREÇO: RUA CRISTIANO RAMOS DE OLIVEIRA

Nº: 4501

CIDADE: CAXIAS DO SUL

BAIRRO: DESVIO RIZZO

CEP: 95110117

Nº PROJETO:

BASE INSTALADA:

Normas Aplicáveis:	NBR13523	NBR15526	NBR15358	NBR 14024
--------------------	----------	----------	----------	-----------

Outras normas:	Data da Visita	17/10/2024
----------------	----------------	------------

Descritivo da central de gás (Levantamento em campo): PROTOCOLO 450495

CENTRAL PARA 1B190;
INTERLIGAÇÃO EM REDE EXISTENTE;
CENTRAL EXISTENTE;
ADEQUAR TAMANHO DA CENTRAL PARA COMPORTAR B190;
RETIRAR CENTRAL DE P20;


Fotos amplas da central de gás + adequações (Mínimo 2 fotos + adequações):



Nome Projetista: JEZIEL

Nome Cliente: TATIANE

Tel.:

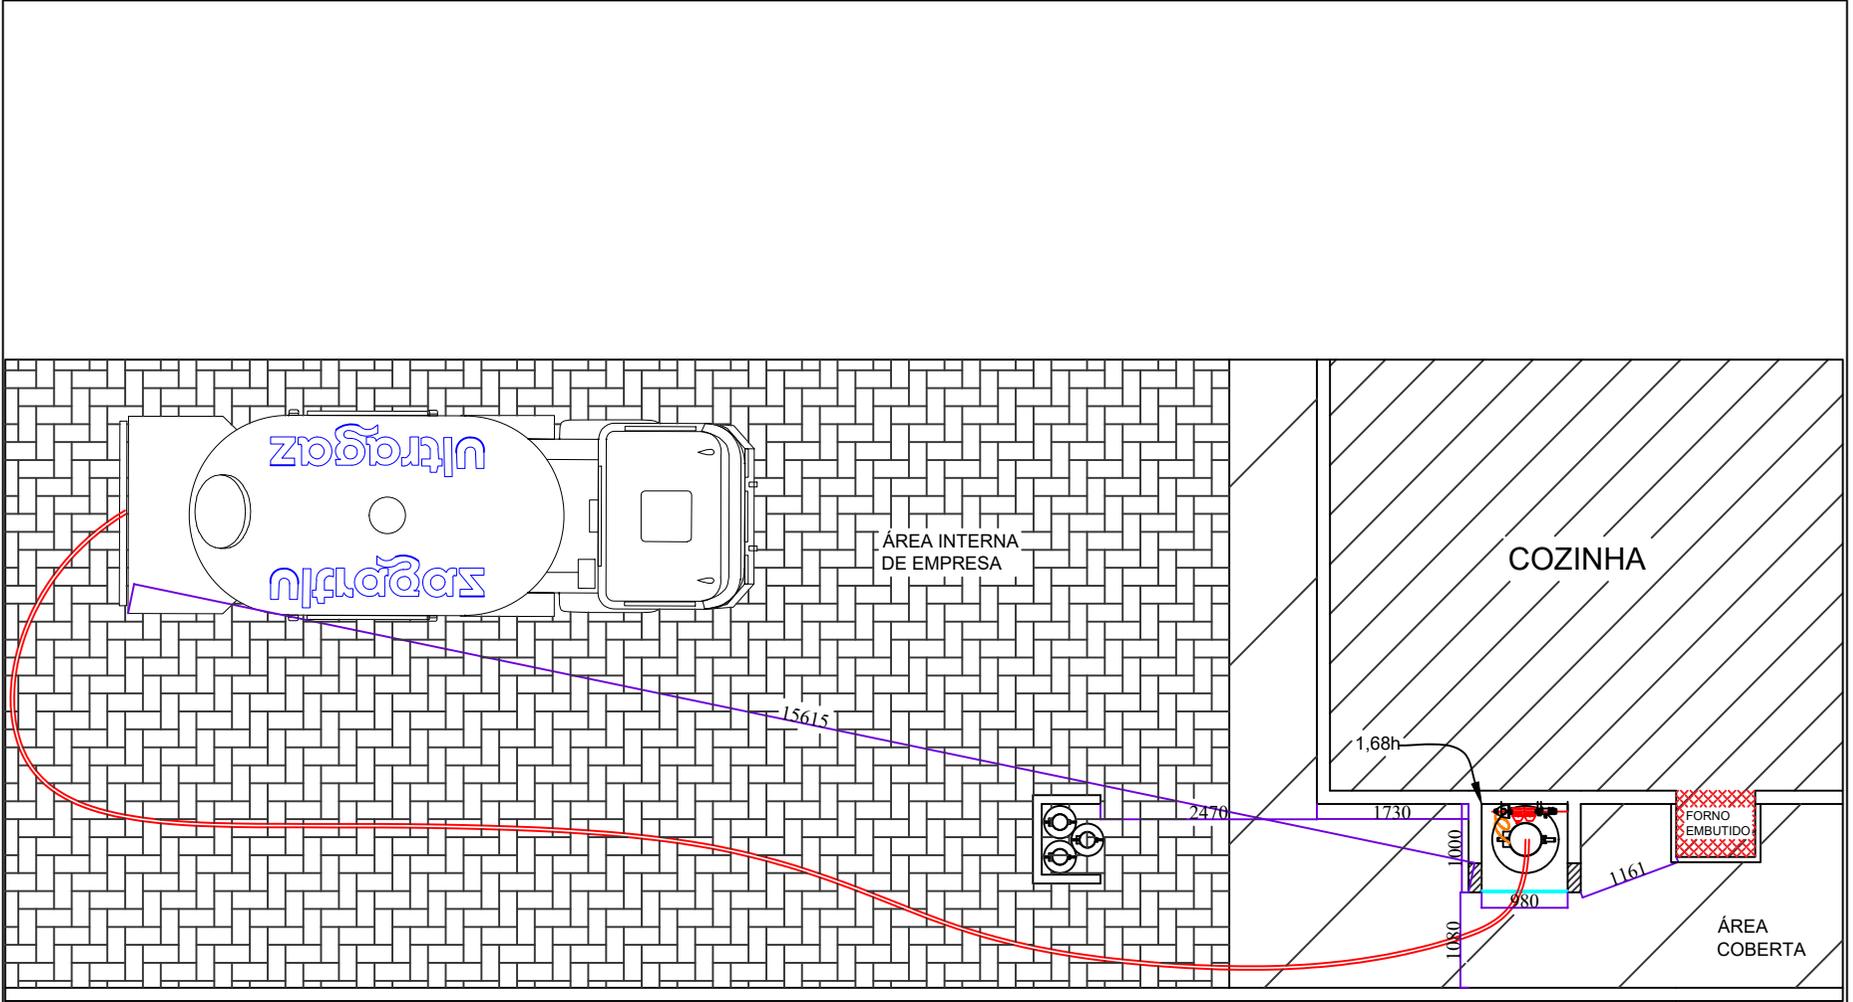

Projetista: Ricardo Augusto	Assinatura: Ricardo	Cliente: SABOR DA SERRA GASTRONOMIA LTDA	Assinatura:	Data: 17/10/2024	Nº. Projeto: 450495
---------------------------------------	-------------------------------	--	-------------	----------------------------	-------------------------------




**REGISTRO DE PROJETO - LEVANTAMENTO
TÉCNICO**

CODIGO: RG-CO.22.05
REVISÃO: 01
PÁGINA: 3/5




Projetista: Ricardo Augusto	Assinatura: Ricardo	Cliente: SABOR DA SERRA GASTRONOMIA LTDA	Assinatura:	Data: 17/10/2024	Nº. Projeto: 450495
---------------------------------------	-------------------------------	--	-------------	----------------------------	-------------------------------


ULTRAGAZ/BRASILGÁS

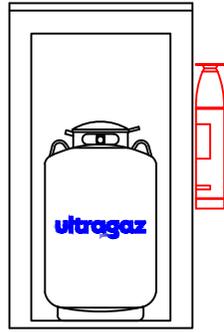


VISTA FRONTAL

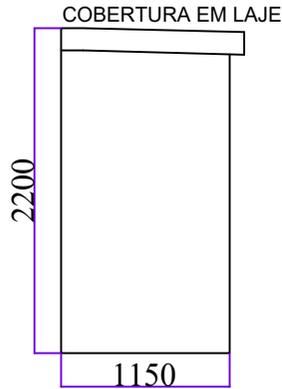

VISTA LATERAL

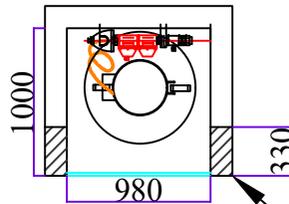

PLANTA

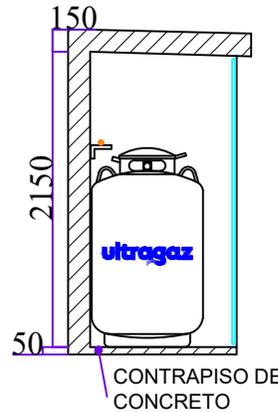

CORTE AA

ADEQUAR
CENTRAL

-NÃO UTILIZAR MATERIAL COMBUSTÍVEL NA ESTRUTURA DO TELHADO.
-PORTÃO OU PORTA METÁLICO DE ABRIR OU CORRER, VENTILADO PERMANENTEMENTE.
-CONSTRUIR PAREDE E LAJE RESISTENTES AO FOGO POR 2:00 HORAS COM ALTURA MÍNIMA DE 2.00m: **AS PAREDES E LAJES DEVEM SER REBOCADAS EM SUA TOTALIDADE. NÃO UTILIZAR LAJE DE ISOPOR (MATERIAL DE FACIL COMBUSTÃO)**

CONTRAPISO DE CONCRETO NIVELADO EM TODA EXTENSÃO DO ABRIGO.

PESO DO VASILHAME: 200kg

CAPACIDADE DO RECIPIENTE: 190kg

Projetista: Ricardo Augusto	Assinatura: Ricardo	Ciente: SABOR DA SERRA GASTRONOMIA LTDA	Assinatura:	Data: 17/10/2024	Nº. Projeto: 450495
---------------------------------------	-------------------------------	---	-------------	----------------------------	-------------------------------

COD	Descrição	Qty.	Unidade
7900010	VASILHAME BRANCO B190 (420LBS) 190KG	1	Central
1100027	ADESIVO PARA CILINDRO - ULTRASYSTEM	1	Central
1100014	PLACA PROIBIDO FUMAR	1	Central
3600001	EXTINTOR 20 - B:C	1	Central
2100041	KIT CENTRAL 02 X B190/B125	1	Central
3200037	PIG TAIL DE COBRE 1 4POL COMPR 800MM (P45P90B190)	1	Central
5300213	SUPORTE PARA COLETOR TIPO PAREDE	4	Central
5200027	BUCHA NYLON 10 C PARAFUSO	6	Central
5300703	CONECTOR MACHO P/GAS 20MM X 1/2 PRENSAR	1	Central
4900037	FITA TEFLON 3/4	1	Rede Principal

Nº DE PROJETO:

PROJETISTA: RICARDO